


まちづくり条例に基づく報告書

令和6年4月 3 日

(あて先) 鎌倉市長

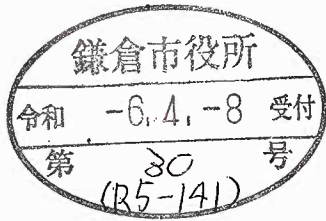

報告者

住所 鎌倉市岩瀬1丁目20番25号

氏名 東邦精機株式会社
代表取締役 柳沢 秀夫 印


電話 0467 (43) 2111

(法人その他の団体にあつては、その主たる事務所の
所在地、名称及び代表者氏名を記入してください。)

次のとおり報告します。

<p>該当条文</p>	<p><input type="checkbox"/> 第25条 (大規模土地取引行為) <input type="checkbox"/> 第26条 (大規模開発事業) <input checked="" type="checkbox"/> 第36条 (中規模開発事業) <input type="checkbox"/> 第48条 (適用除外) <input type="checkbox"/> その他 ()</p>
<p>土地所有者</p>	<p>住所：鎌倉市岩瀬1丁目20番25号 氏名：東邦精機株式会社 代表取締役 柳沢 秀夫</p>
<p>土地の所在</p>	<p>鎌倉市岩瀬一丁目461番5外15筆</p>
<p>面積</p>	<p>1,229.08 m²</p>
<p>報告内容</p>	<p>・ 建築面積及び延床面積変更 屋外階段が隣地に近い為、屋内階段扱いにするよう建築課より指導があり、屋内階段にする場合、階段の幅が不足し拡張した。また屋内階段扱いとなった為、建築面積に加算した 大庇の建築面積の算出方法に誤りがあった為、減算した</p> <p>・ 最高高さ変更 太陽光パネル設置及び平均地盤高変更の為</p> <p><i>屋外屋内階段を拡張する為、隣地は事業者の敷地とする為、支障は有りません。</i></p>

(注) 必要に応じて、事業区域案内図、公図の写し、土地の全部事項証明書、土地利用方針図、予定建築物の平面図、立面図 (建築物の建築以外を目的とする場合は、造成計画断面図) を添付してください。

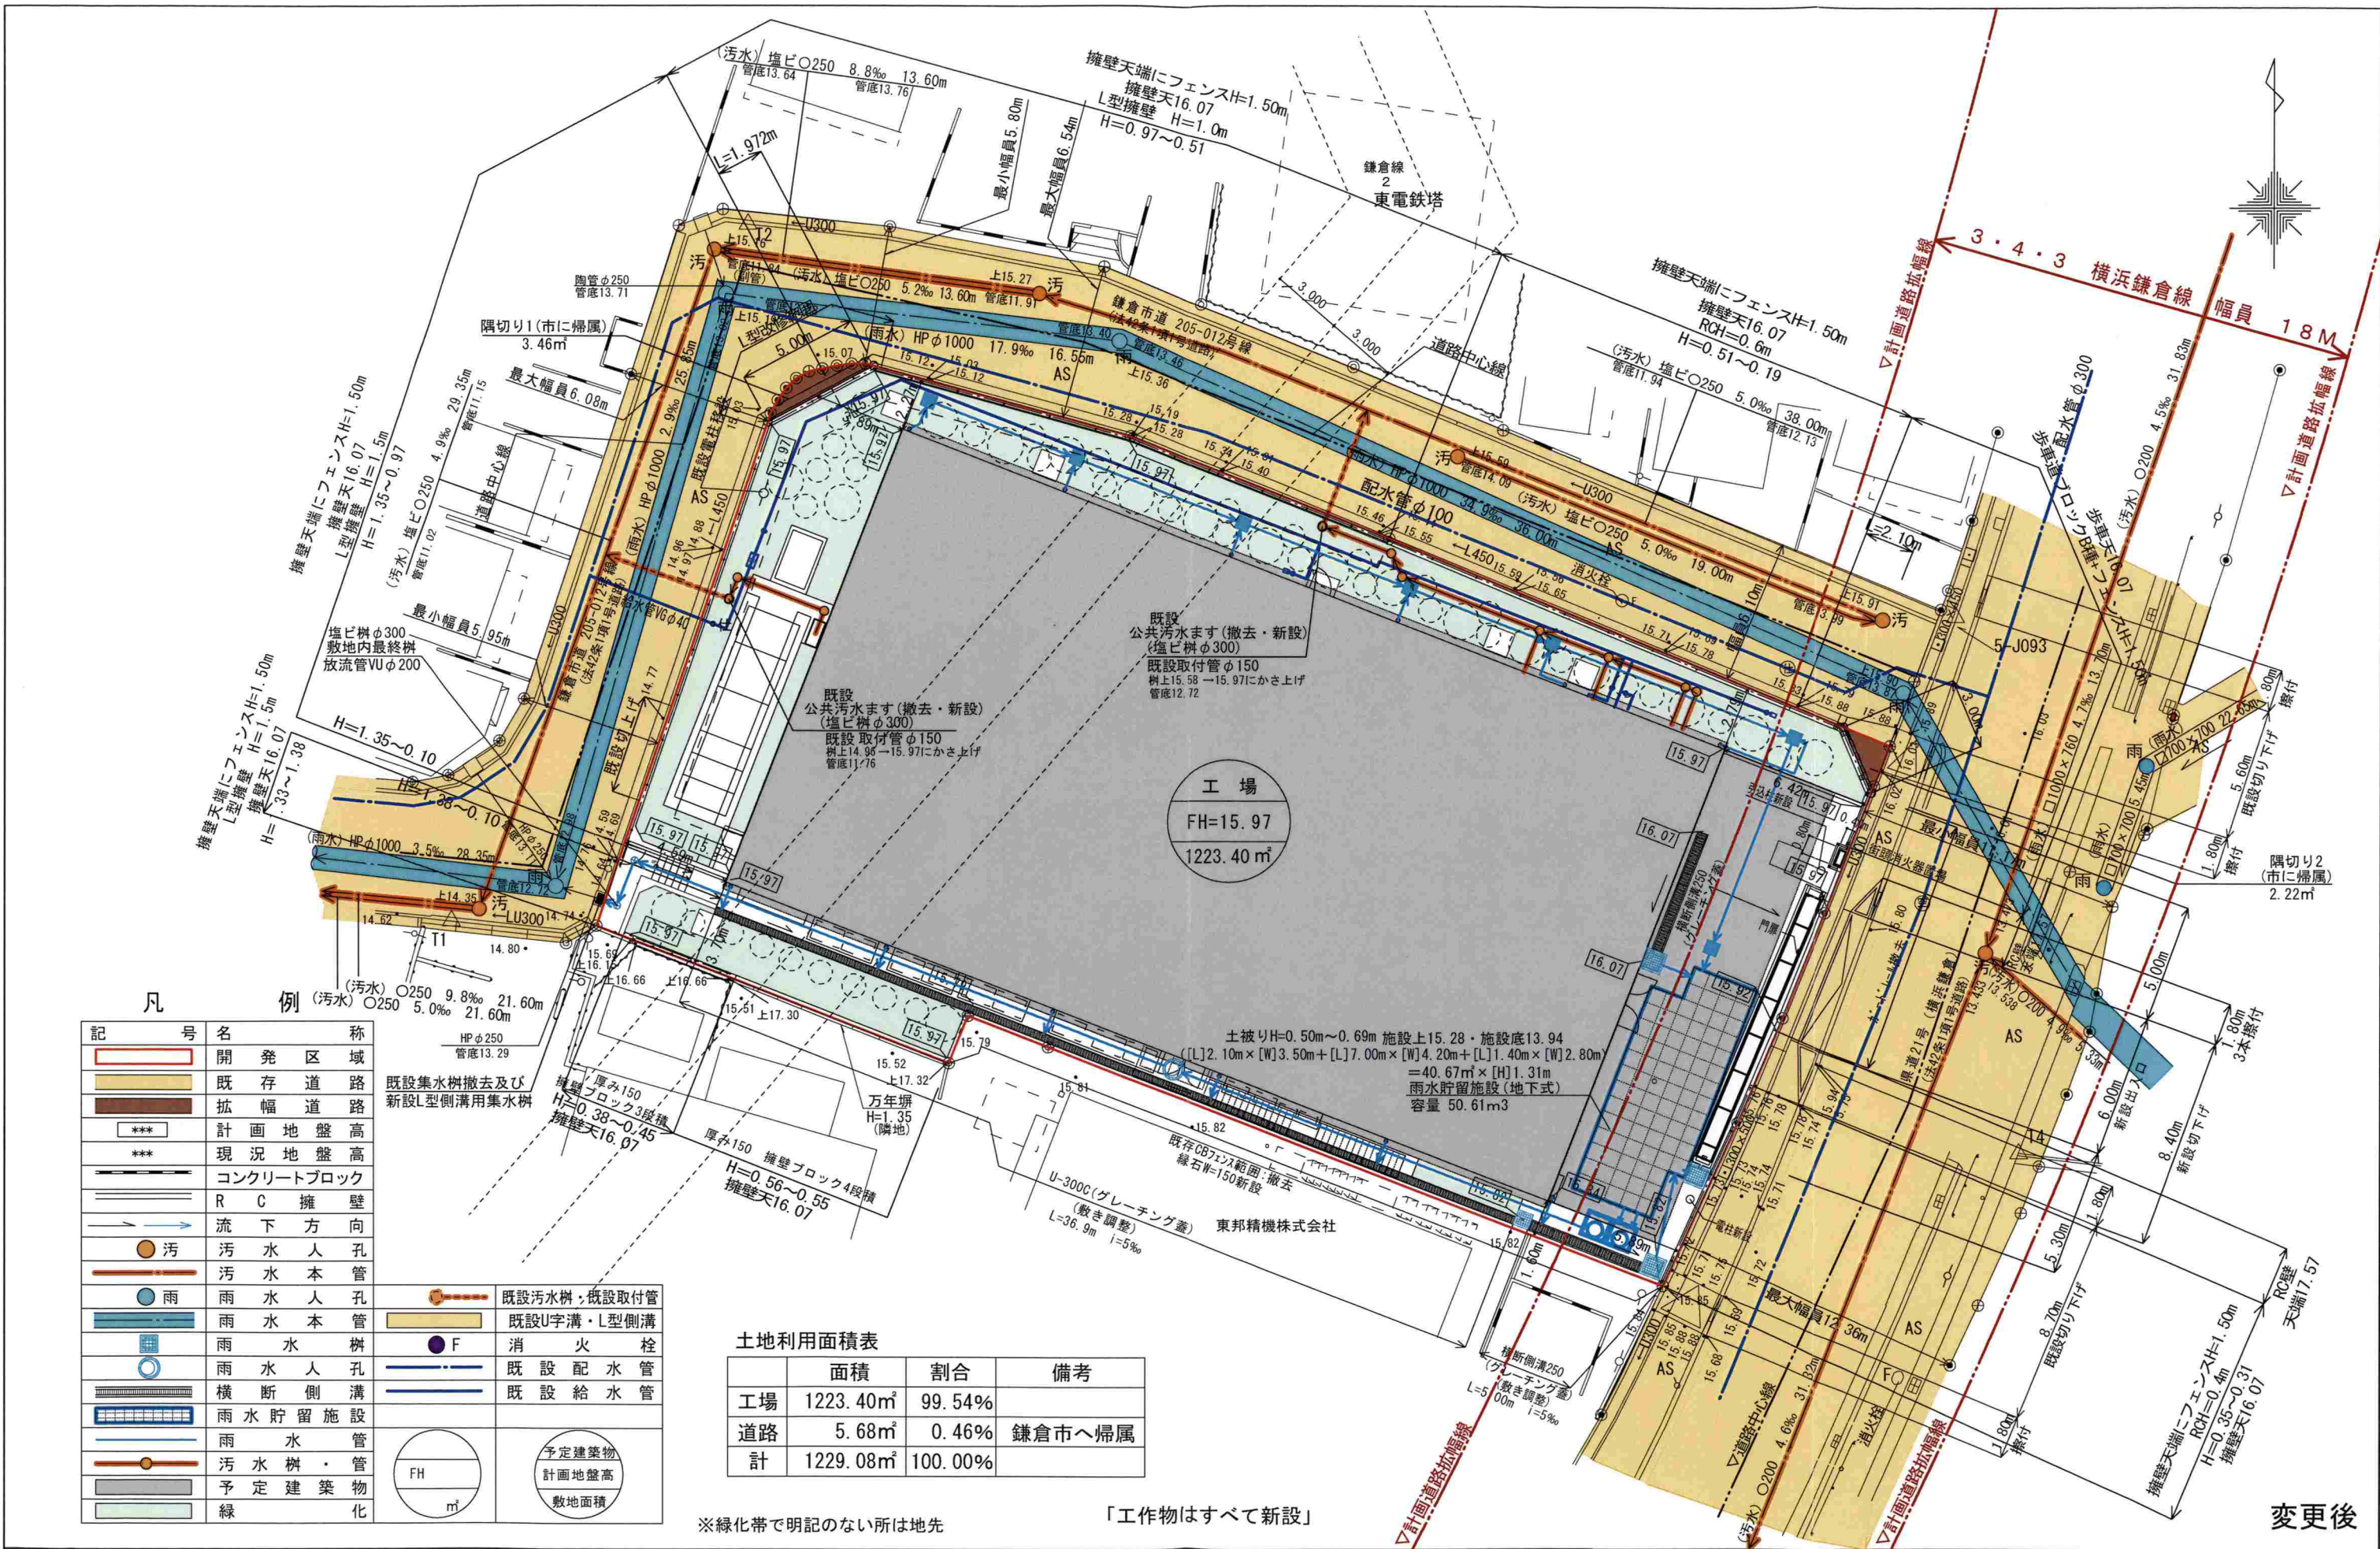

凡 例

記号	名称
[Red outline]	開発区域
[Yellow outline]	既存道路
[Brown outline]	拡幅道路
[***]	計画地盤高
[***]	現況地盤高
[Dashed line]	コンクリートブロック
[Dotted line]	R C 擁壁
[Arrow]	流下方向
[Orange circle]	汚水人孔
[Red line]	汚水本管
[Blue circle]	雨水人孔
[Blue line]	雨水本管
[Blue square]	雨水人孔
[Blue circle]	雨水人孔
[Blue rectangle]	横断側溝
[Blue rectangle]	雨水貯留施設
[Blue line]	雨水管
[Orange line]	汚水樹・管
[Grey rectangle]	予定建築物
[Green rectangle]	緑化

[Orange line]	既設汚水樹・既設取付管
[Blue line]	既設U字溝・L型側溝
[Blue circle]	雨水人孔
[Blue line]	既設配水管
[Blue line]	既設給水管
[Circle with FH]	予定建築物 計画地盤高
[Circle with m]	敷地面積

土地利用面積表

	面積	割合	備考
工場	1223.40㎡	99.54%	
道路	5.68㎡	0.46%	鎌倉市へ帰属
計	1229.08㎡	100.00%	

※緑化帯で明記のない所は地先

「工作物はすべて新設」


変更後

責任者	承認	設計	製図	工事名称	(仮称) 東邦精機株式会社新工場建設PJ		図面番号
				図面名称	土地利用計画図	縮尺	A3 1/250
責任者・設計者 資格・氏名	一級建築士登録第213526号 岩崎 勝彦		製作	2024年2月16日		6	

紅梅組一級建築士事務所

構造物変更点

1. 建築面積が減少、延床面積が増加
2. 門扉の形状が変更
3. 街頭消火器置場を設置
4. 電柱移設1ヶ所、新設2ヶ所追加
5. 擁壁の追加・位置の変更
6. 外階段の幅を変更
7. 足洗い場を追加
8. キュービクルの位置を変更
9. 変圧器を追加

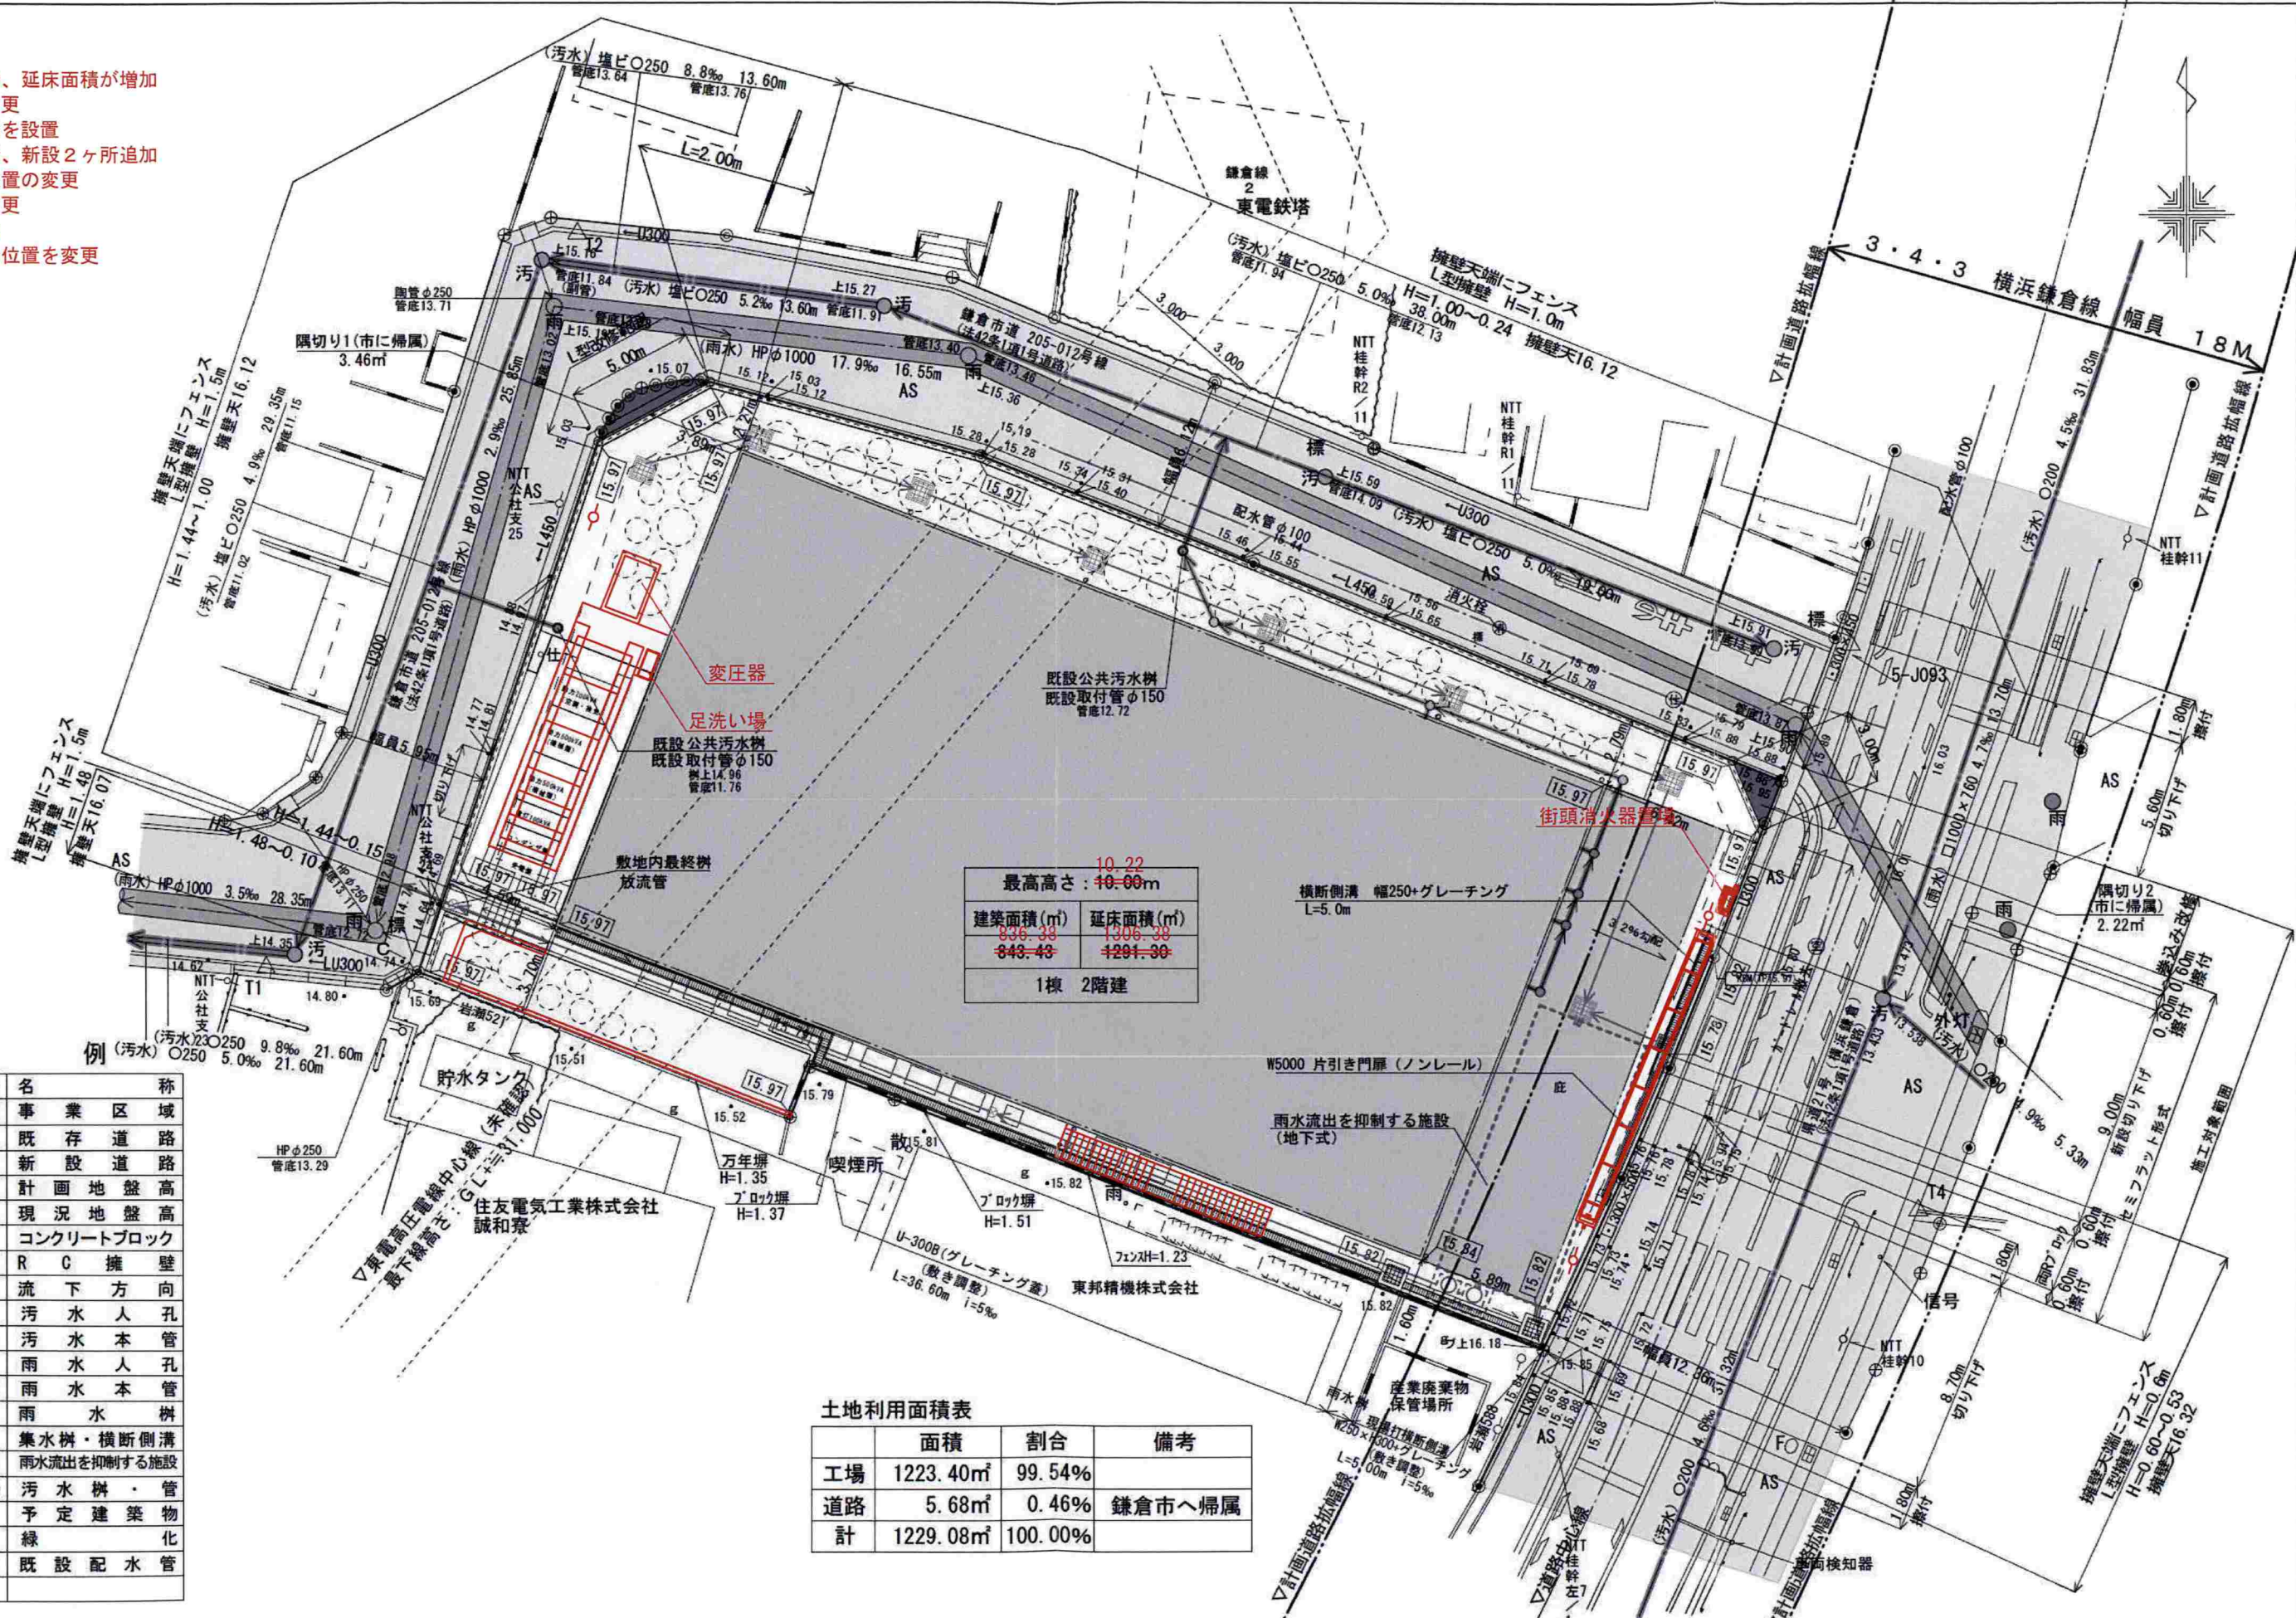

凡 例


記号	名称
[]	事業区域
[]	既存道路
[]	新設道路
***	計画地盤高
***	現況地盤高
[]	コンクリートブロック
[]	R C 擁壁
[]	流下方向
○	汚水人孔
○	汚水本管
○	雨水人孔
○	雨水本管
○	雨水樹
[]	集水樹・横断側溝
[]	雨水流出を抑制する施設
[]	汚水樹・管
[]	予定建築物
[]	緑化
[]	既設配水管

土地利用面積表


	面積	割合	備考
工場	1223.40㎡	99.54%	
道路	5.68㎡	0.46%	鎌倉市へ帰属
計	1229.08㎡	100.00%	

紅梅組一級建築士事務所


責任者	承認	設計	製図	工事名称	(株) 東邦精機株式会社新工場建設PJ	図面番号	
図面名称	土地利用方針図 新旧重ね図	縮尺	A3 1/250	責任者・設計者	2024年2月16日		
資格・氏名	一級建築士登録第213526号 岩崎 勝彦	製作	2023年08月31日	資格・氏名	2023年08月31日		5

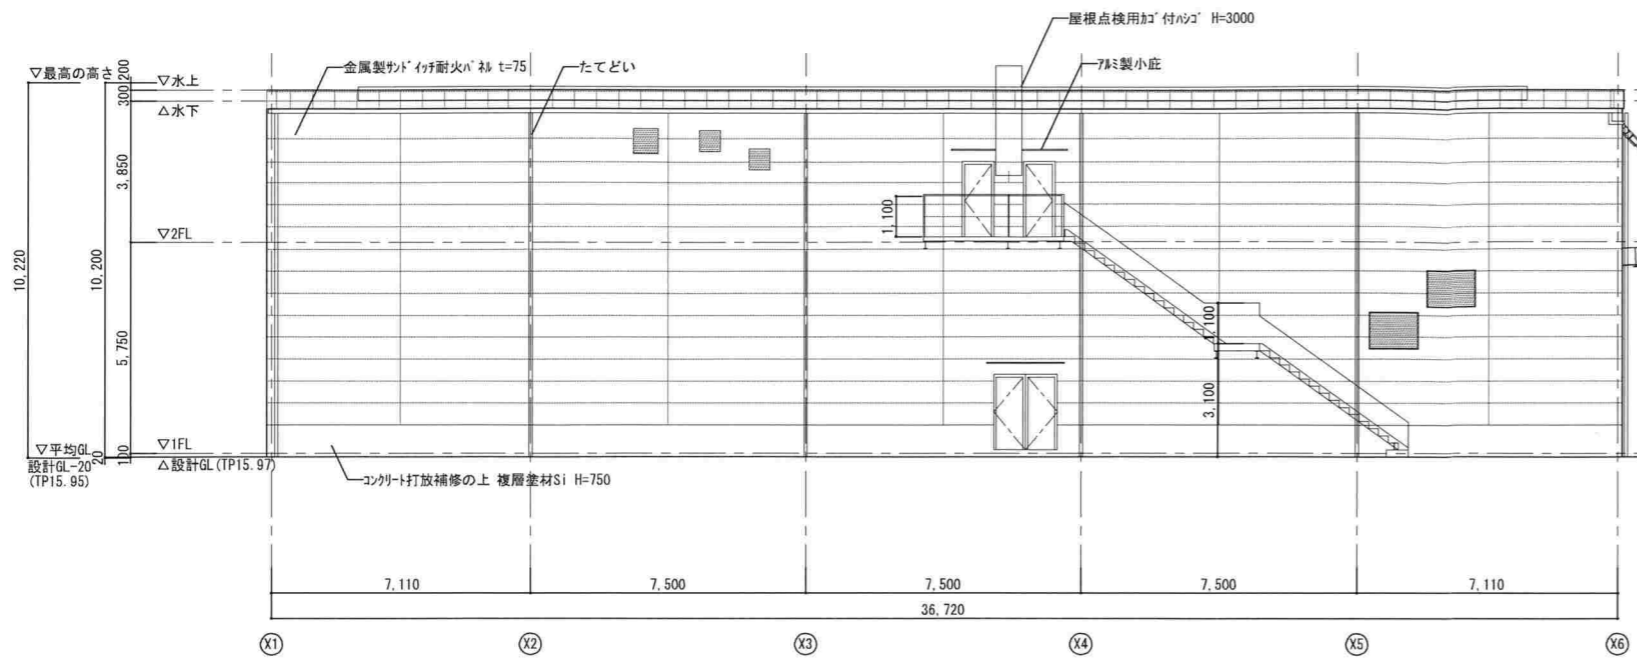


南側立面図 S=1/100

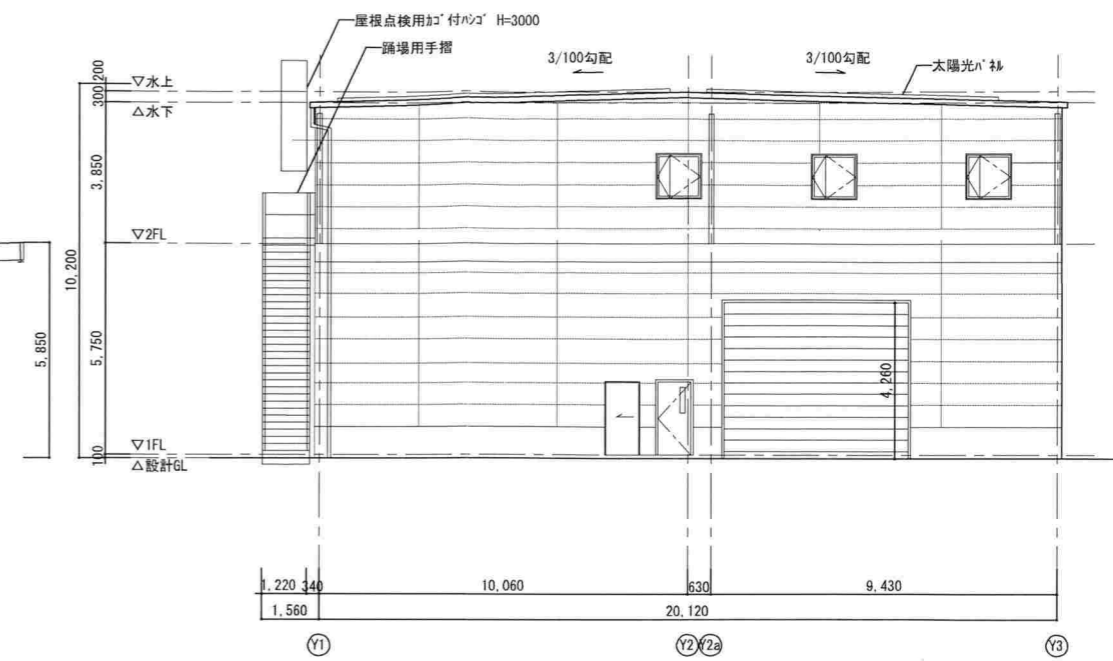

東側立面図 S=1/100

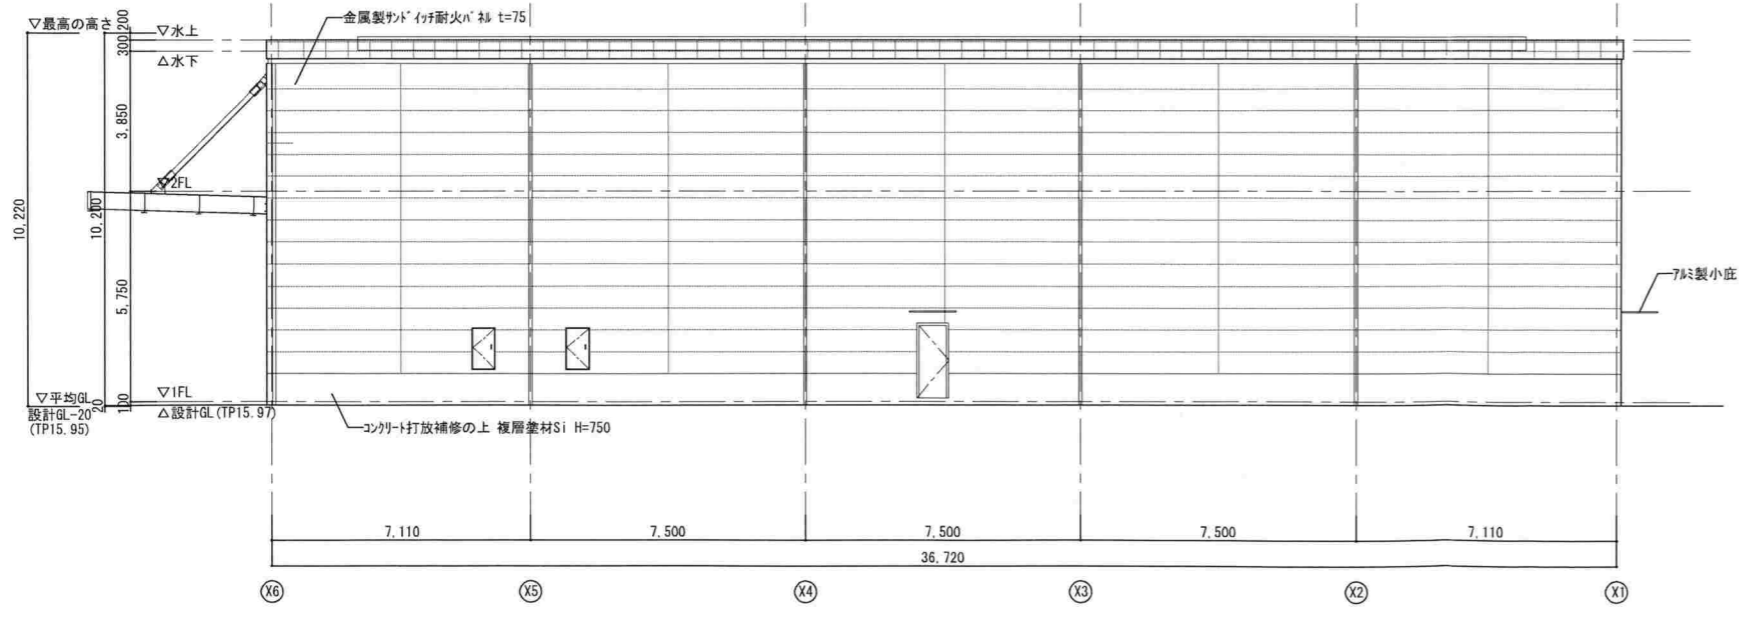

北側立面図 S=1/100

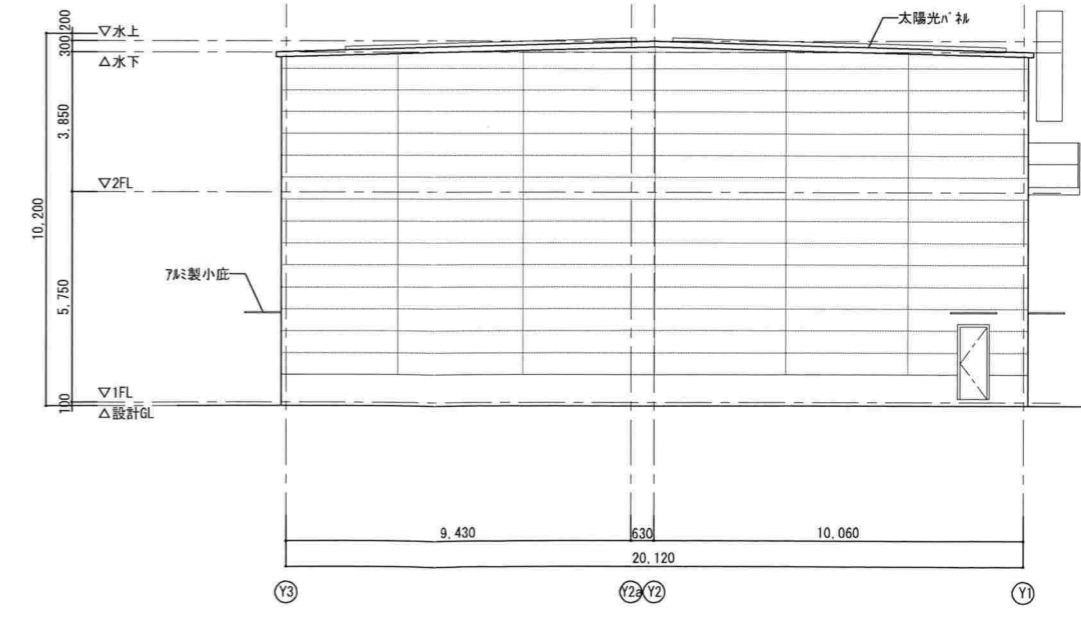





西側立面図 S=1/100

- 【凡例】
- (A) 外壁：コンクリート打放補修の上 複層塗材Si
 - (B) 外中木：コンクリート打放補修の上 複層塗材Si (玉吹きなし)
 - (C) たてどい：VUφ75、SUS製支持金物(すべり止付)φ1500、(大庇φ100)
 - (D) 笠木：7ä製木W=350
 - (E)

紅梅組一級建築士事務所	責任者	承認	設計	製図	工事名称	(仮称)東邦精機株式会社新工場建設PJ		図面番号
					図面名称	立面図	縮尺	A1 1/100 A3 1/200
					責任者・設計者 実務者・氏名	一級建築士登録第213526号 岩崎 勝彦	製作	2024年02月27日 購買部 設計グループ


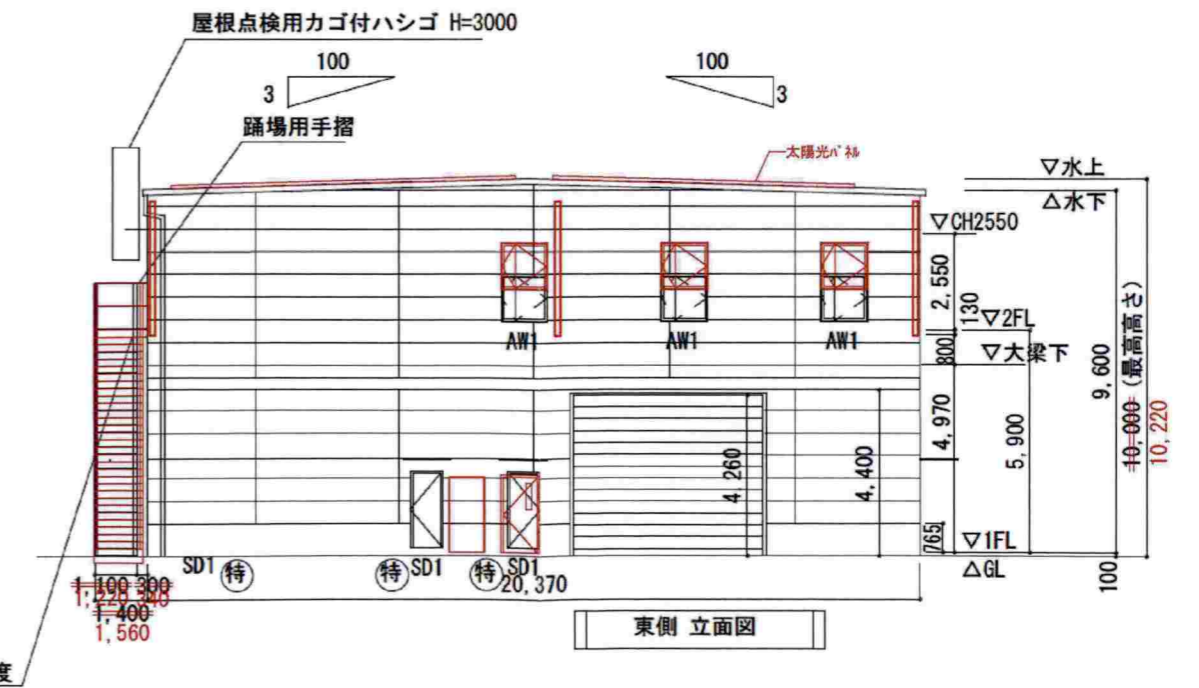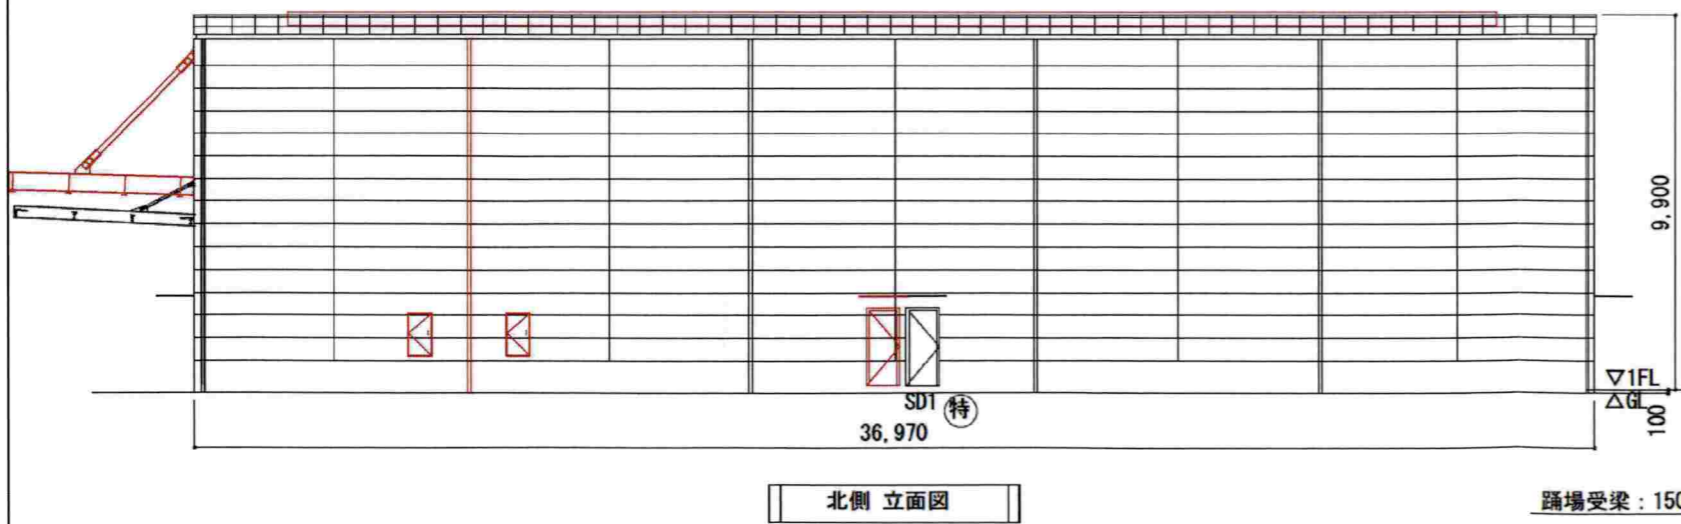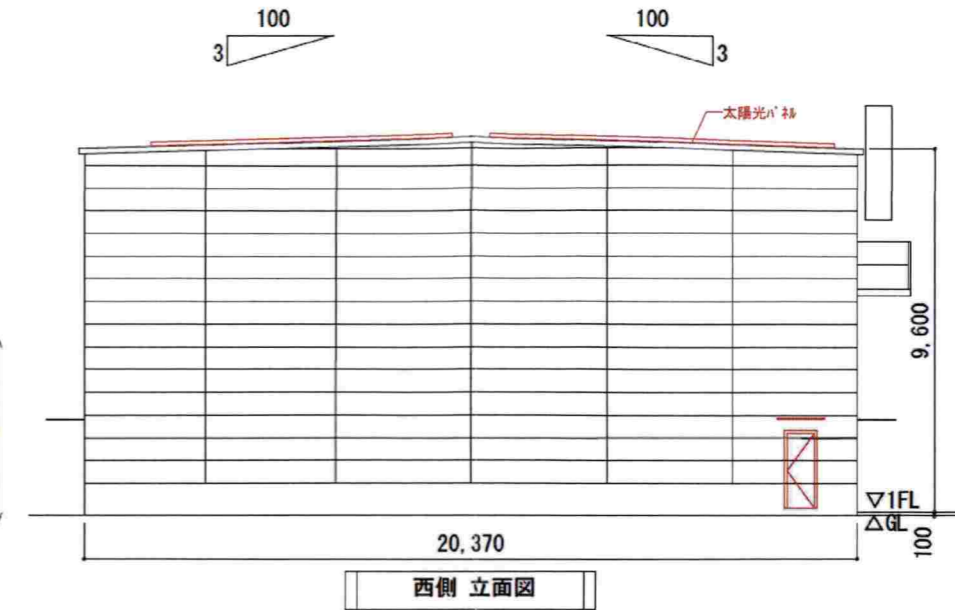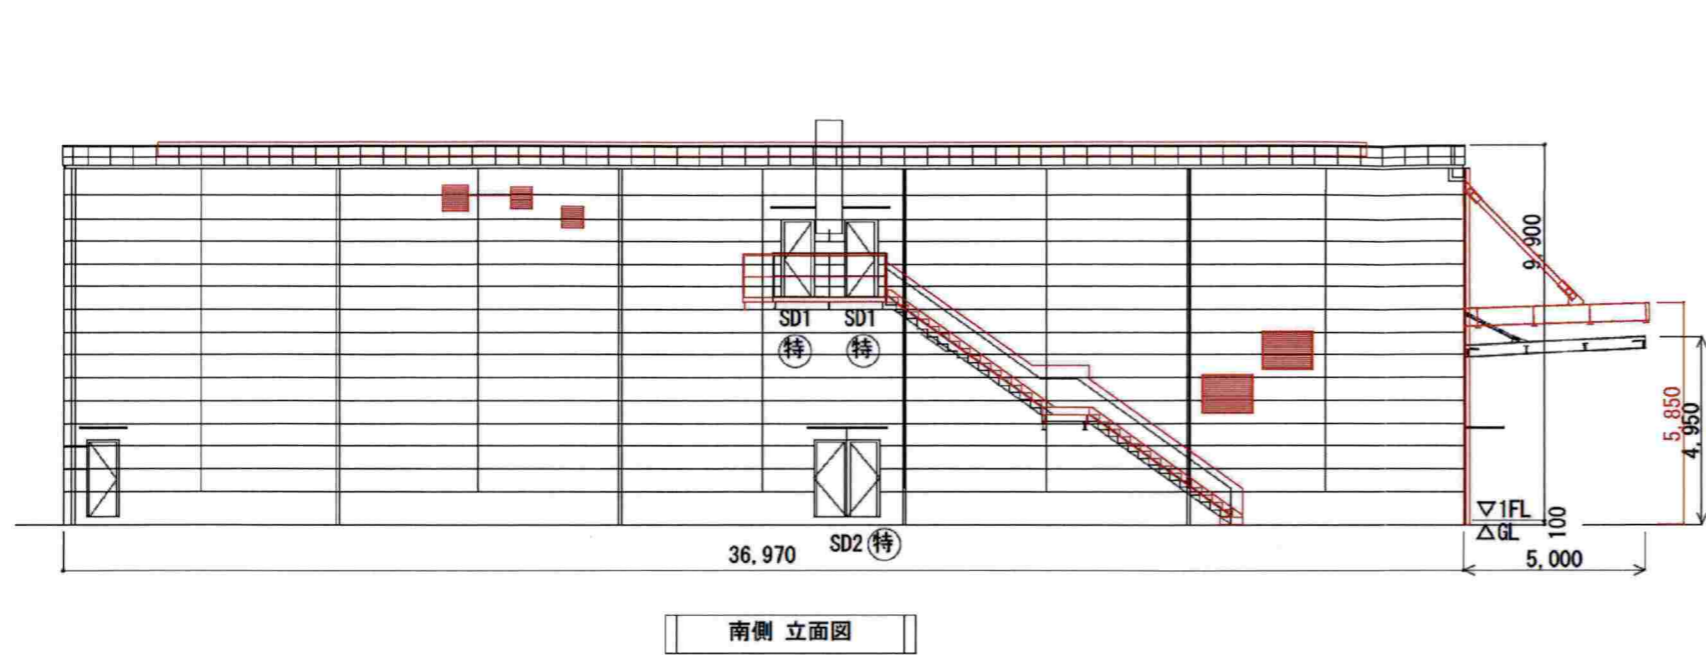

紅梅組一級建築士事務所	責任者	承認	設計	製図	工事名称	(仮称) 東邦精機株式会社新工場建設PJ			図面番号
					図面名称	立面図 新旧重ね図	縮尺	A3 1/200	
					責任者・設計者 資格・氏名	一級建築士登録第213526号 岩崎 勝彦	製作	2024年2月27日 2023年08月31日	購買部 設計グループ