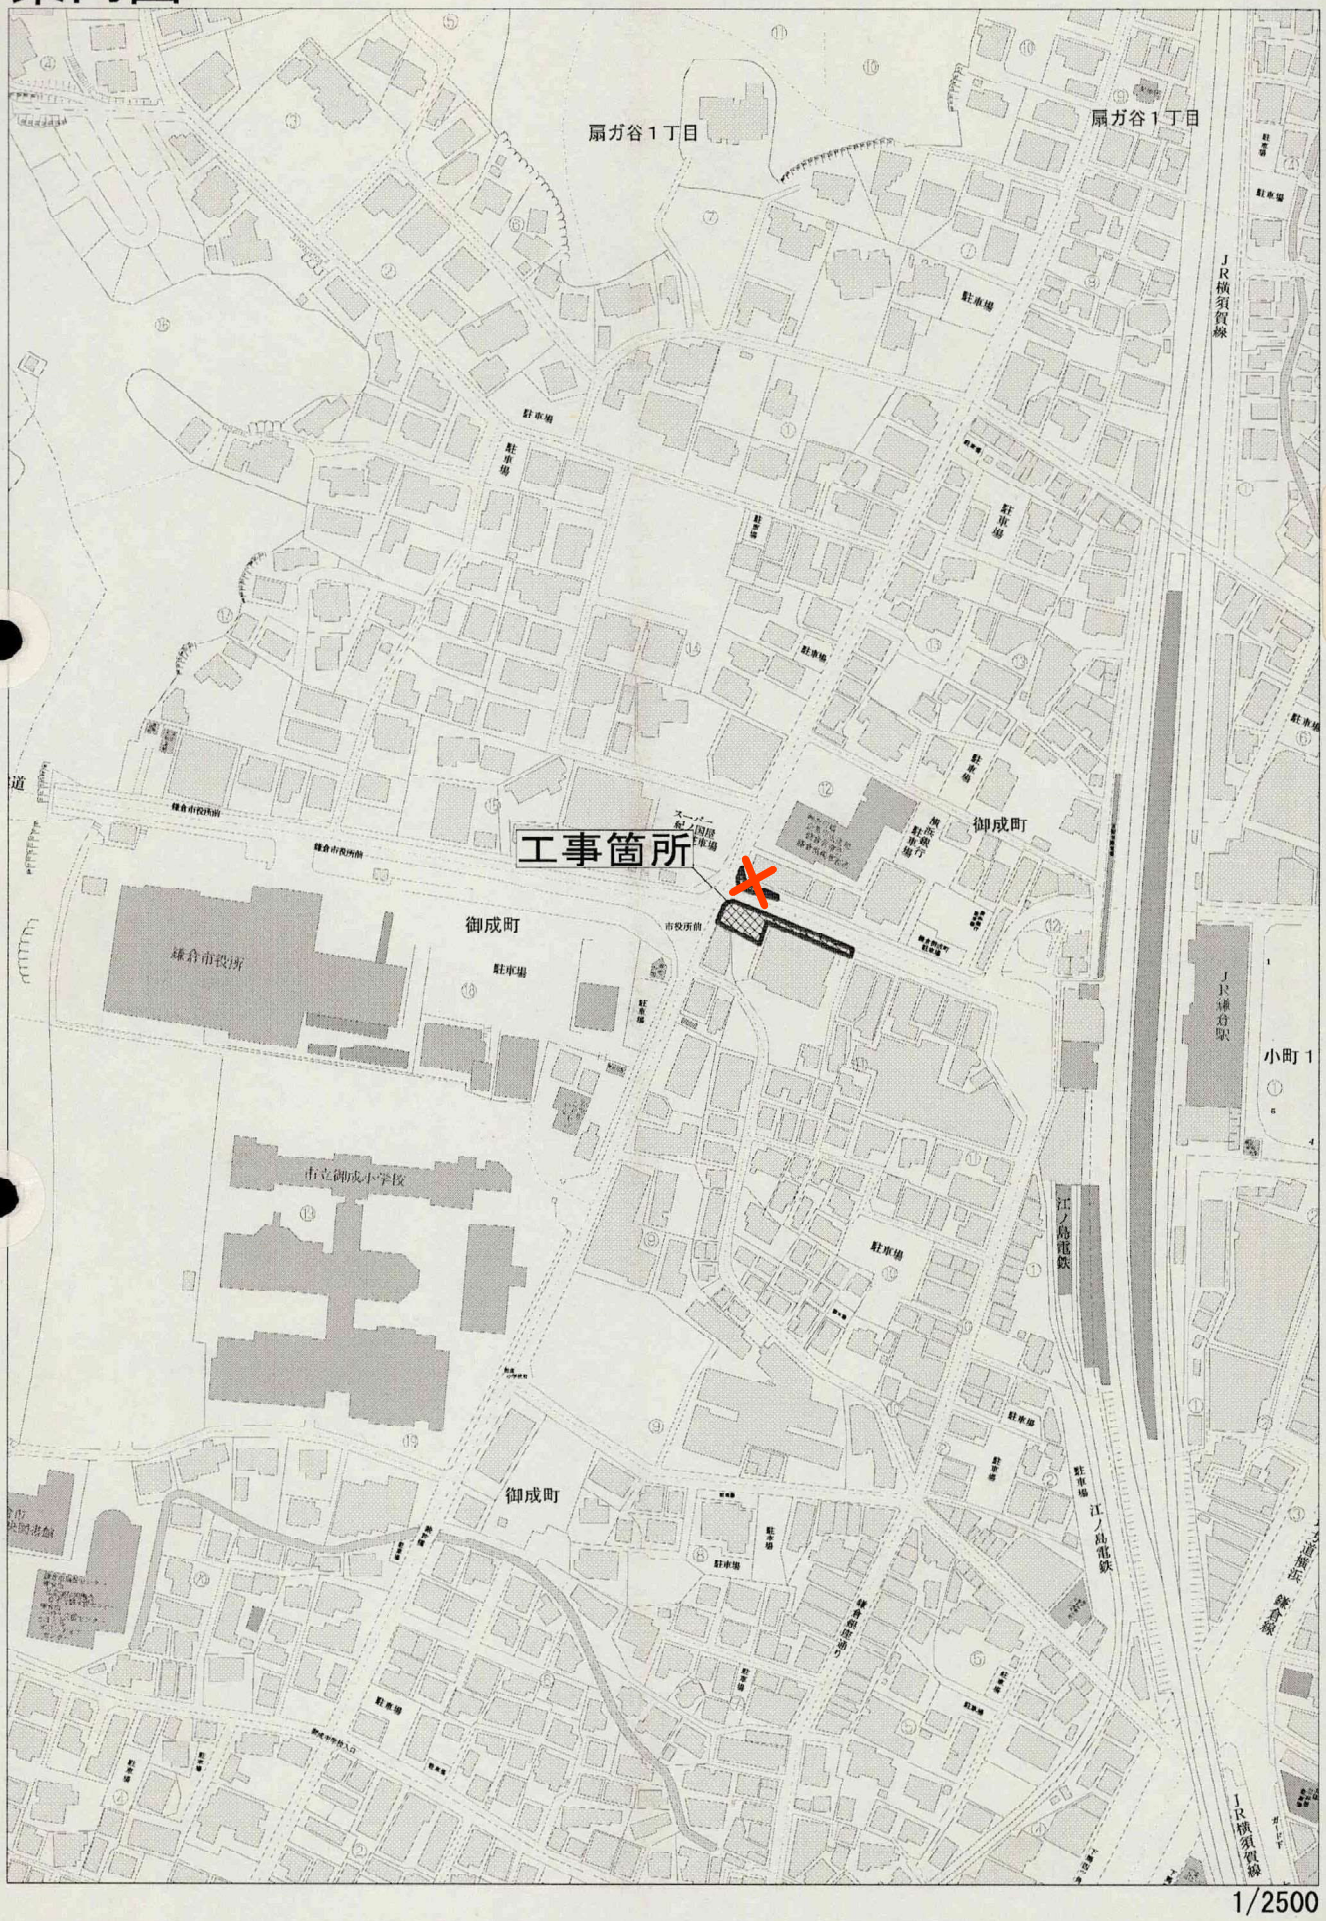
案内図


扇ガ谷１丁目
扇ガ谷１丁目
JR横須賀線
駐車場
工事箇所
御成町
鎌倉市役所
市役所前
鎌倉市役所前
御成町
駐車場
市立御成小学校
御成町
江ノ島電鉄
駐車場
江ノ島電鉄
JR鎌倉駅
小町１
JR横須賀線
1/2500

31

特殊舗装概要　３１

1）　工 事 名　　平成１７年度市役所前交差点改良工事　市道 027-000 号線

2）　工事場所　　鎌倉市御成町１１番　先

3）　契約工期　　平成 17 年 11 月 14 日～平成 18 年 3 月 14 日

4）　請負業者　　岳石土木
鎌倉市城廻４５４－４
℡　0467-44-1698

5）　舗装構成　　《歩道》
バリアフリーペイブ TS　t=6 ㎝
砂　t=3 ㎝
透水シート
上層路盤(RC-40)　t=10 ㎝

〈車両出入り口部〉
バリアフリーペイブ TS　t=8 ㎝
砂　t=2 ㎝
コンクリート基礎　t=10 ㎝
上層路盤(MS-25)　t=15 ㎝

6）　製品規格　　日本興業株式会社　関東支店　南関東営業所
東京都港区芝 2-29-11 高浦ビル 7 階
TEL　03-5444-7830
FAX　03-5444-7818

鎌倉駅西口　歩道タイル

SEARCH

設置されているタイルは製造中止
となっているため.
類似品を使用する

空間に磨きをかける
BRING OUT THE HIDDEN POWER OF SPACE

私たちの提供する価値は、あらゆる対象となる空間の持つ力を引き出し、そこに磨きをかけるお手伝いをすることです。水辺が水辺らしく、豊かな水辺空間であるために、様々な意匠を持った素材により空間に表情を与えるのです。あるいは、都市空間において、人の持つパワ　、街の賑わい、場のエネルギ　といったものを機能性を満足させるとともに、デザインにより空間に落とし込むことが可能なのです。
ニットーでは長年に渡る空間提案を通して、空間の価値をどう高めるかを学んできました。空間にはそれぞれ固有の性格があり、そこに使用する部材とデザインによって、空間の魅力や価値が増大していくのです。
私たちの提供する空間素材は、そこにある空間の隠れたパワーを引き出し、「新しい価値」を生み出すのです。

平成20年6月吉日
株式会社　ニットー
代表取締役　日東英成

会社名	株式会社　ニットー
設立	昭和34年11月
資本金	1,000万円
本社所在地	〒509-5401　岐阜県土岐市駄知町1707-2 TEL 0572-50-1550 / FAX 0572-50-1551
代表取締役	日東 英成
事業内容	建築土木用景観資材の販売
取扱品目	木曽グラニット 木曽石コバ 透水性セラミックブロック 輸入レンガ 輸入石材 庭園資材
加入団体	(社)全国タイル業協会 (社)全国タイル工業組合 (社)日本景観れんが協会

■本社/物流センター
〒509-5401 岐阜県土岐市駄知町1707-2 TEL:0572-50-1550
FAX:0572-50-1551


■東京office
〒112-0014 東京都文京区関口1-7-5(メゾン文京関口第1 2F) TEL:03-5228-6021
FAX:03-5228-6025

■仙台office
〒983-0857 仙台市宮城野区東十番丁63-2(ジュネス五味 1F) TEL:022-292-0651
FAX:022-292-0656

■大阪office
〒533-0033 大阪市東淀川区東中島1-18-31(新星和新大阪 3F) TEL:06-6325-3551
FAX:06-6325-3552

■福岡office
〒812-0008 福岡市博多区東光2-2-22(第一ヒラノビル 5F) TEL:092-433-4130
FAX:092-433-4131

↑PAGE TOP

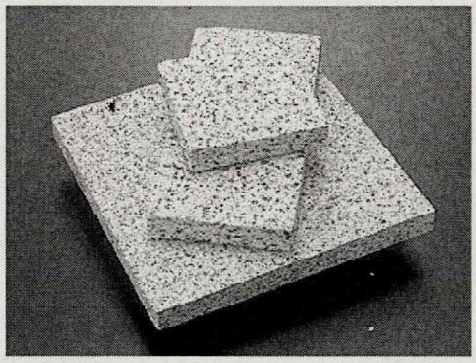

オーソドックスなコタタキ面の磁器質・無釉タイルです。豊富なサイズと多彩なカラーバリエーションで様々な建築、ランドスケープ空間と調和します。



■耐久性の高さ

木曽グラニットは強度が高く舗装用タイルとして開発された舗石タイルです。
厚みは20㎜(小舗石タイプは18㎜)を標準としており、厚みによる目地拘束力の高さも製品強度に加え、施工後の耐久性を高めることに貢献しています。発売以来35年に渡り全国に納めさせていただいております。

■滑りにくさ

木曽グラニットは無垢の無釉タイルです。原材料は意匠性と強度、滑りを考慮しておりますので、水に濡れても滑りにくいものとなっています。

■環境にやさしいリサイクル製品

木曽グラニットは再生原料(風化花崗岩が主体)を50%以上使用した環境にやさしいリサイクル製品です。
(社)公共建築協会より、再生材利用タイルとして認定を受けております。

*100・200モジュール

200角平・200×150角平・200×100角平・100角平

*150・300モジュール

300角平・300×200角平・300×150角平・300×100角平・150角平

*大判タイプ

600×400角平・400角平・400×200角平・600×450角平・600×300角平・450角平・450×300角平

*視覚障害者用

300角位置表示用・300角誘導表示用

透水&保水　ユニバーサル　リサイクル

バリアフリーペイブ TS


特許 第3469203号
米国特許 No.6,705,797

自然の風合いに深化しました。ひとびとが輝く美しい街を演出します。



鎌倉（神奈川県）

自然の風合いに深化したテクスチュア。

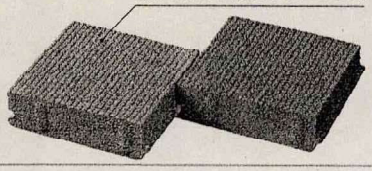


ライトグレー


グレー



アイボリー


ダークブラウン


ダークオレンジ



規格寸法

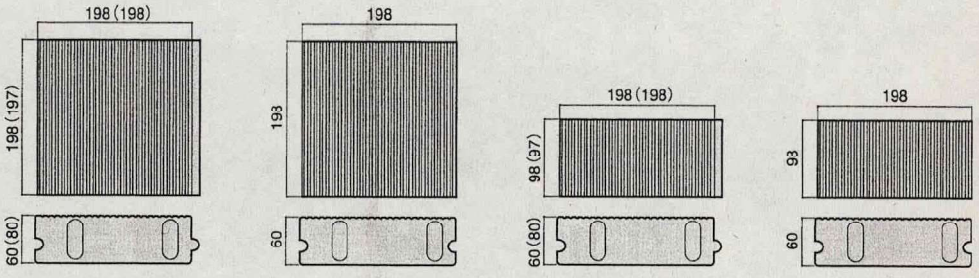

BF-11
(基本オス・メス)

BF-21
(基本メス・メス)

BF-12
(1/2オス・メス)

BF-22
(1/2メス・メス)


規格表

形状	厚さ(mm)	重量(kg/個) 透水&保水タイプ	使用量(個/m²)
BF-11・21(基本)	60	5.1	25
	80※	6.6	
BF-12・22(1/2)	60	2.5	50
	80※	3.3	

※厚さ80はBF-11、12(1/2)オス・メスのみ

物理的性質

寸法許容差(mm)	曲げ強度(N/mm²)	保水量(g/cm³)	吸上げ高さ	透水係数(cm/sec)	すべり抵抗性(BPN)
タテ・ヨコ・厚さ±2以内	3.0以上	0.15以上	70%以上	1.0×10^{-2}以上	40以上(湿潤状態)

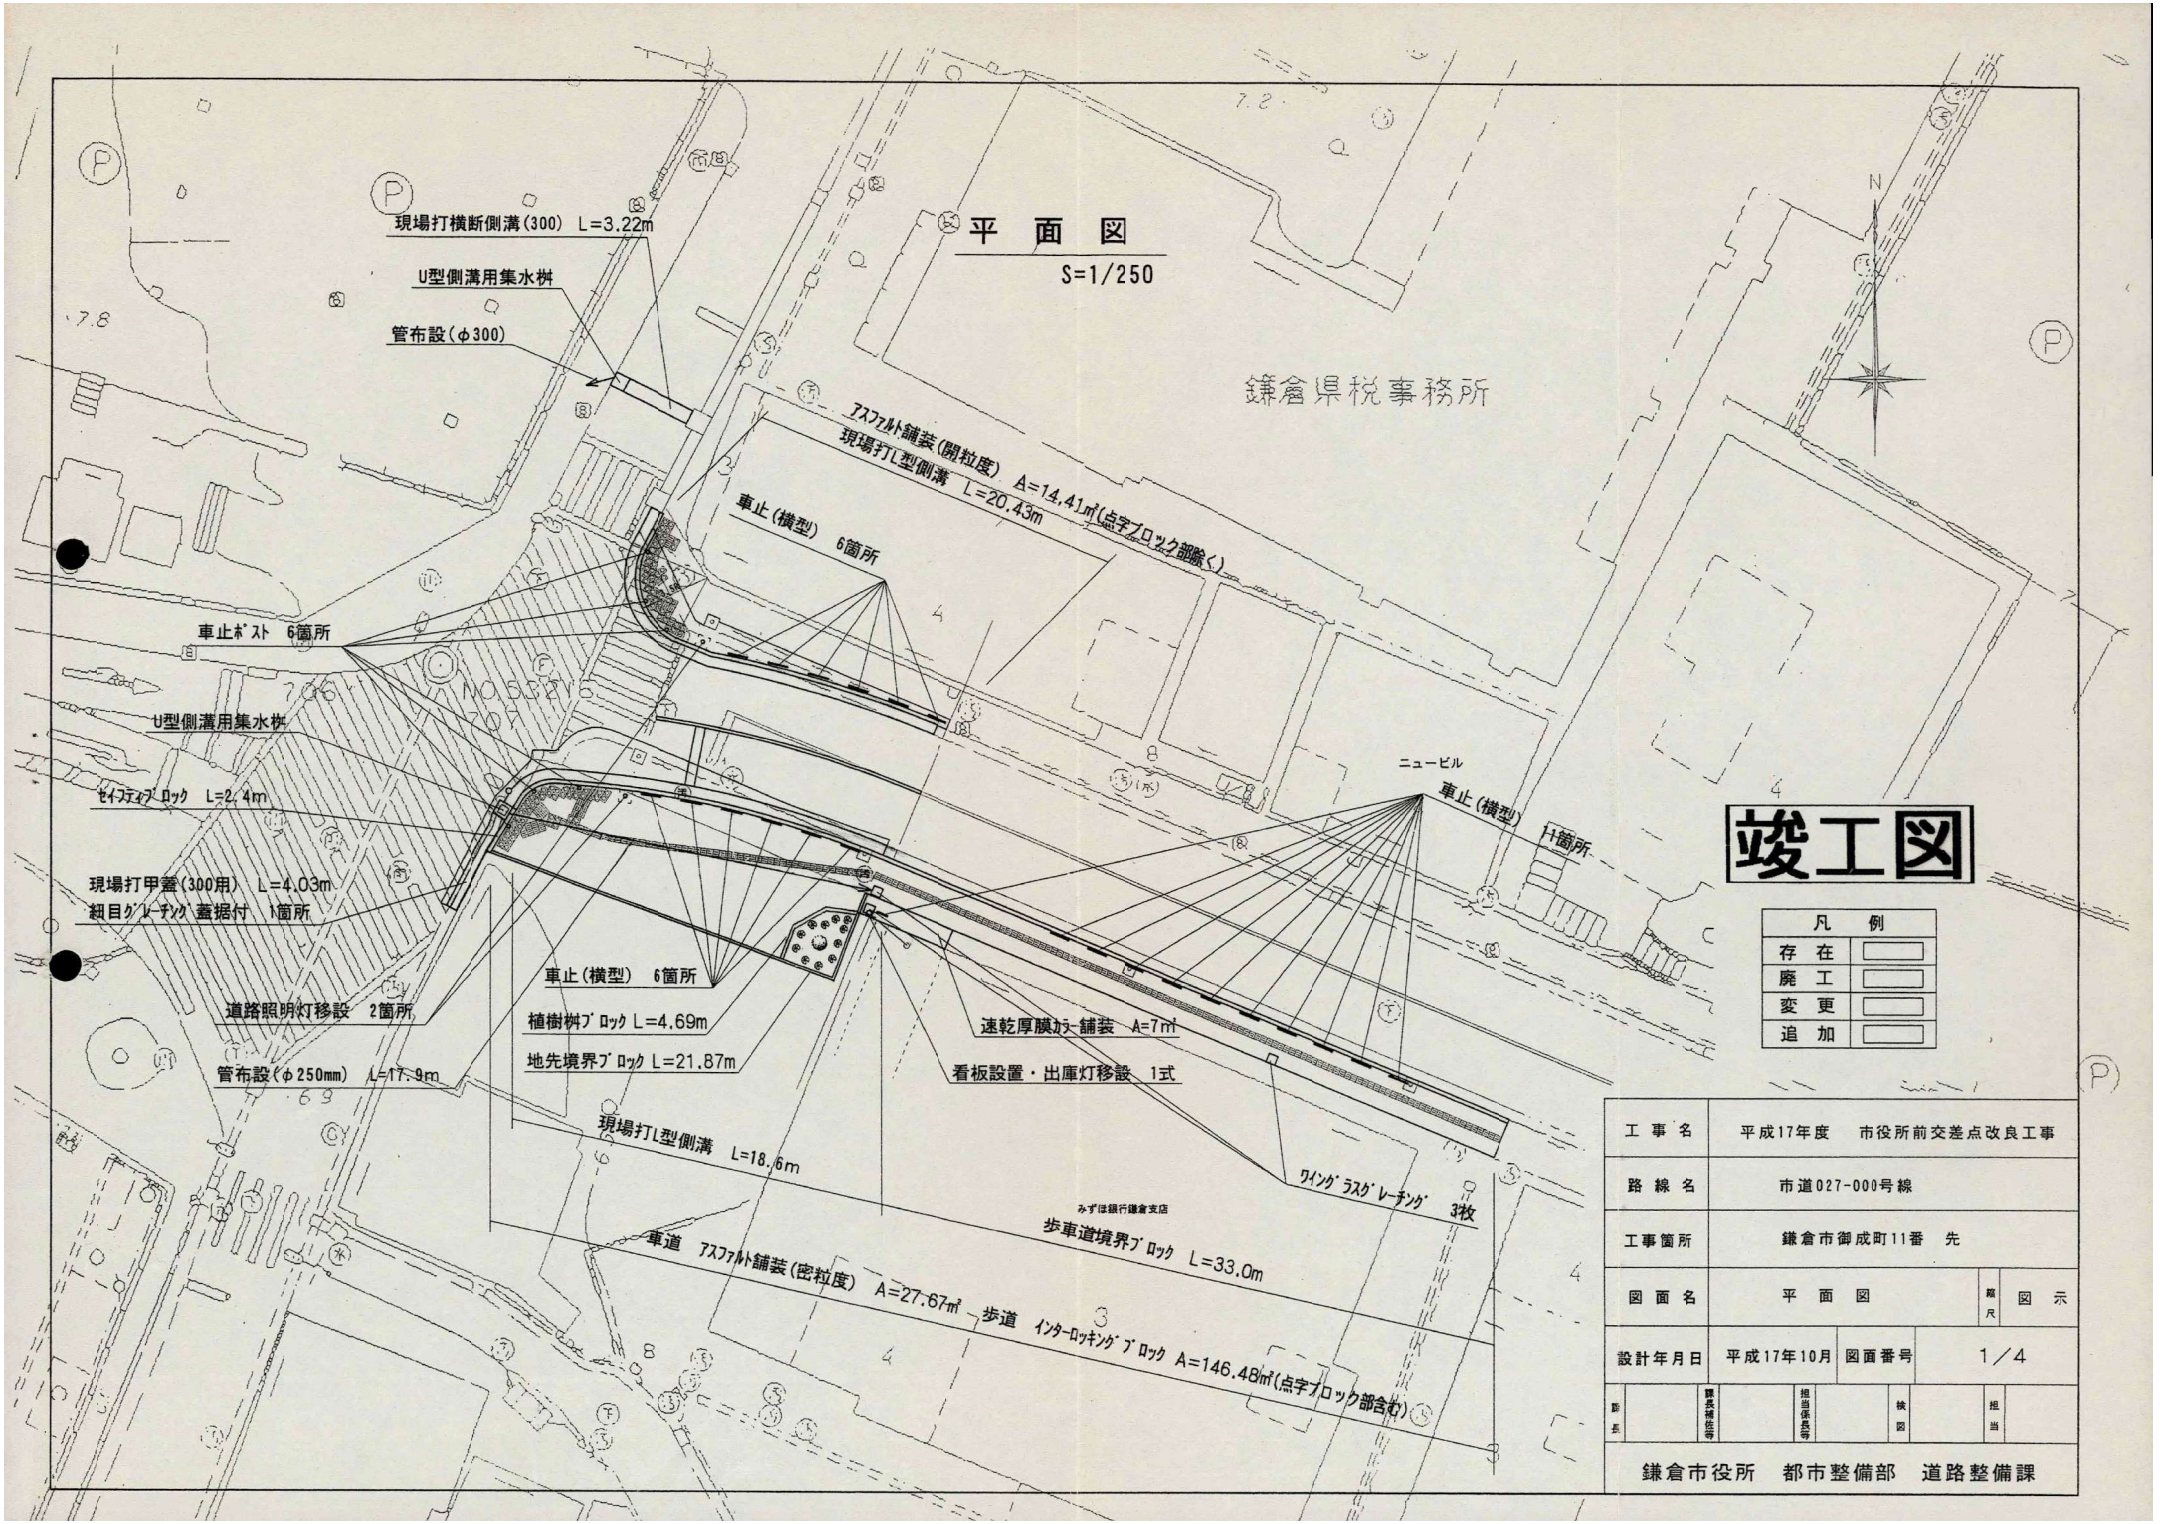


工事名	平成17年度　市役所前交差点改良工事		
路線名	市道027-000号線		
工事箇所	鎌倉市御成町11番　先		
図面名	平　面　図	縮尺	図　示
設計年月日	平成17年10月	図面番号	1／4

部長	課長補佐等	担当係長等	検図	担当


鎌倉市役所　都市整備部　道路整備課

構　造　図


現場打Ｌ型側溝
（ｾｲﾌﾃｨﾌﾞﾛｯｸ）
S=1/10

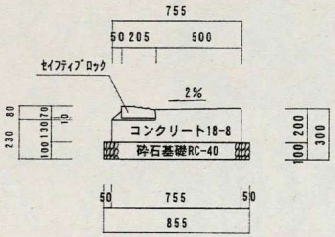

現場打Ｌ型側溝
（歩車道境界ﾌﾞﾛｯｸB）
S=1/30

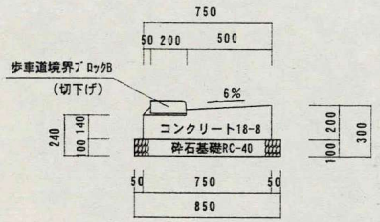


セイフティブロック
S=1/30

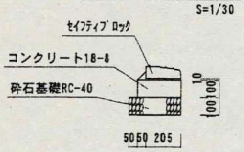

U型側溝用集水桝
（400×400×600）
S=1/30


生産者：日之出水道機器株式会社
品　名：HGTA-40A-50×500×500 T-14

生産者：株式会社ダイクレ
品　名：HC44R 400×400 T-25

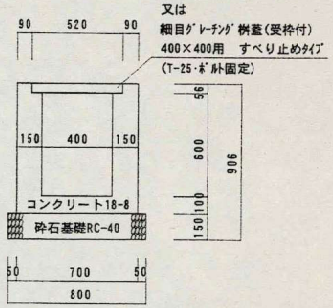


現場打横断側溝
（300×300）
S=1/30


生産者：日之出水道機器株式会社
品　名：HGTR-30A-50×400 T-14

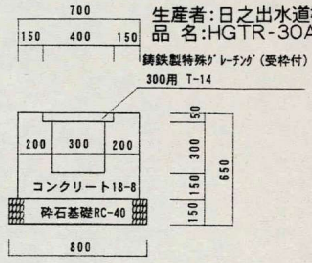

管布設
（VU φ250）
S=1/30

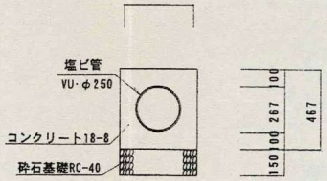


現場打甲蓋（300用）
S=1/30

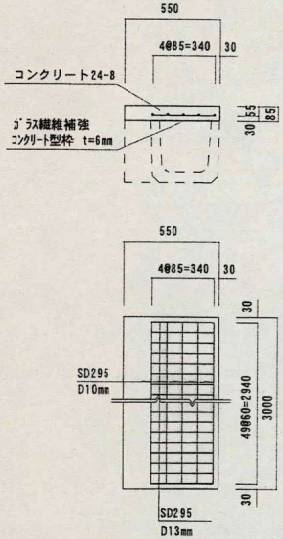


ﾜｲﾝｸﾞﾗｽｸﾞﾚｰﾁﾝｸﾞ桝蓋
S=1/30

生産者：株式会社ダイクレ
品　名：Y025 T-2

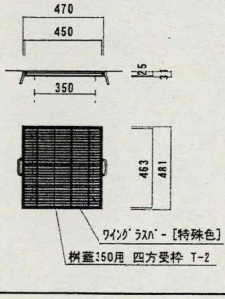

ｸﾞﾚｰﾁﾝｸﾞ蓋据付（300用）
S=1/30

生産者：株式会社ダイクレ
品　名：HC44R30 T-25

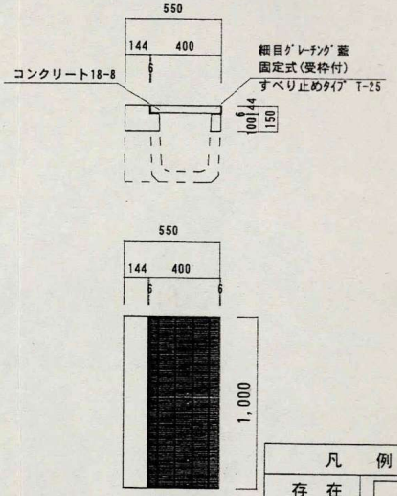

竣工図

凡　例	
存　在	
廃　工	
変　更	
追　加	

工事名	平成17年度 市役所前交差点改良工事
路線名	市道027-000号線
工事箇所	鎌倉市御成町11番　先
図面名	構　造　図　　縮尺　図　示
設計年月日	平成17年10月　　図面番号　2／4


課長	課長補佐等	担当係長等	検図	担当

鎌倉市役所　都市整備部　道路整備課

構　造　図


車止ポスト
S=1/30

生産者:積水樹脂株式会社
品名:ジスロン 車止 YH-3-4K

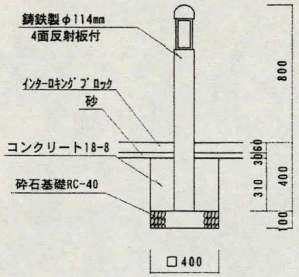


車止（横型）
S=1/30

生産者:株式会社サンポール
品 名:サンバリカー FAH-7U10

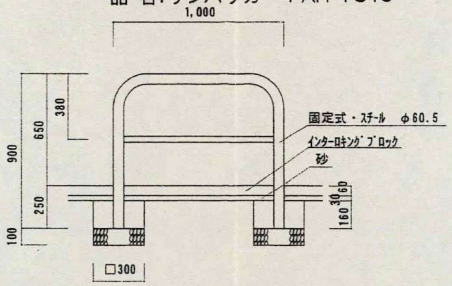


舗装構成

車道

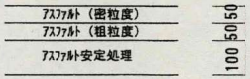


歩道

生産者:日本興業株式会社
品　名:バリアフリーベイブTS(透水タイプ)BF-11・BF-12
BLG(ライトグレー) 1:9 BGL(グレー)

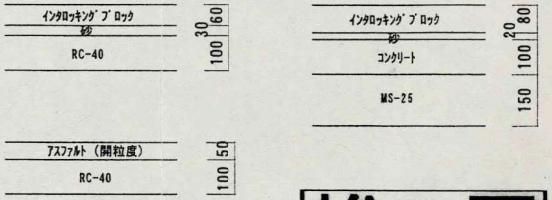


地先境界ブロック
S=1/20

生産者:日本興業株式会社
品 名:ベイブロックエッジ EC-12S

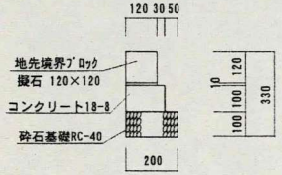


植樹桝ブロック
S=1/20

生産者:日本興業株式会社
品 名:ベイブロックエッジ EK-200

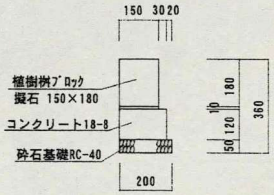

道路照明灯基礎
S=1/30

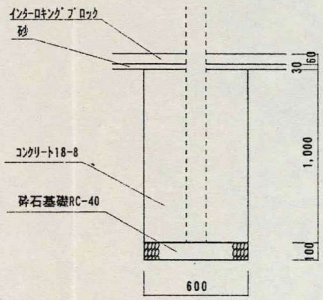

竣工図

凡　例	
存　在	
廃　工	
変　更	
追　加	

工事名	平成17年度 市役所前交差点改良工事		
路線名	市道027-000号線		
工事箇所	鎌倉市御成町11番　先		
図面名	構　造　図	縮尺	図　示
設計年月日	平成17年10月	図面番号	3／4


課長	課長補佐等	担当係長等	検図	担当

鎌倉市役所　都市整備部　道路整備課


プランター

株式会社トーシンコーポレーション
コンテナ　ダンディストライプ
ＤＳ-４４０Ｔ
ＧＲＣ（ガラス繊維強化セメント）・アクリル樹脂塗装


側・断面図

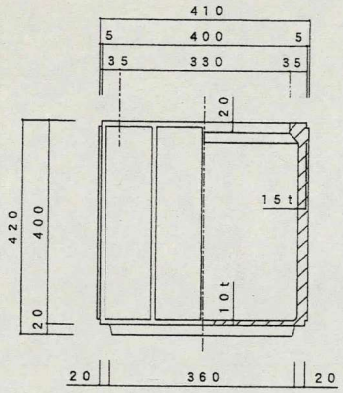


平面図

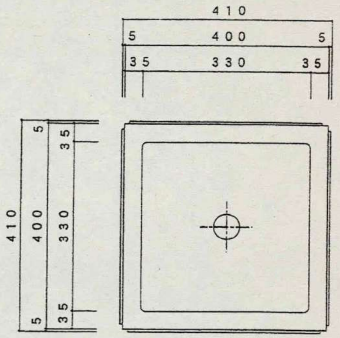

底面図

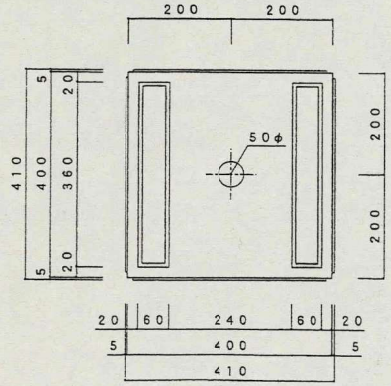

立・断面図

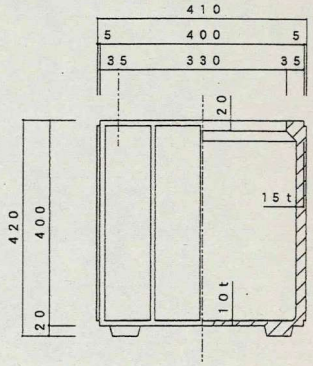

案内用プレート

株式会社美濃プランニング
岐阜県羽島郡岐南町三宅 3-228
案内用プレート（ステンレス）

SUS HL W370×H 100× t 3.0

M6ボルト L＝30



竣工図

工事名	平成17年度 市役所前交差点改良工事
路線名	市道027-000号線
工事箇所	鎌倉市御成町11番　先
図面名	構　造　図　　縮尺
設計年月日	図面番号 4／4

課長	課長補佐等	担当係長等	検図	担当

鎌倉市役所　都市整備部　道路整備課