


案内図（No.34）

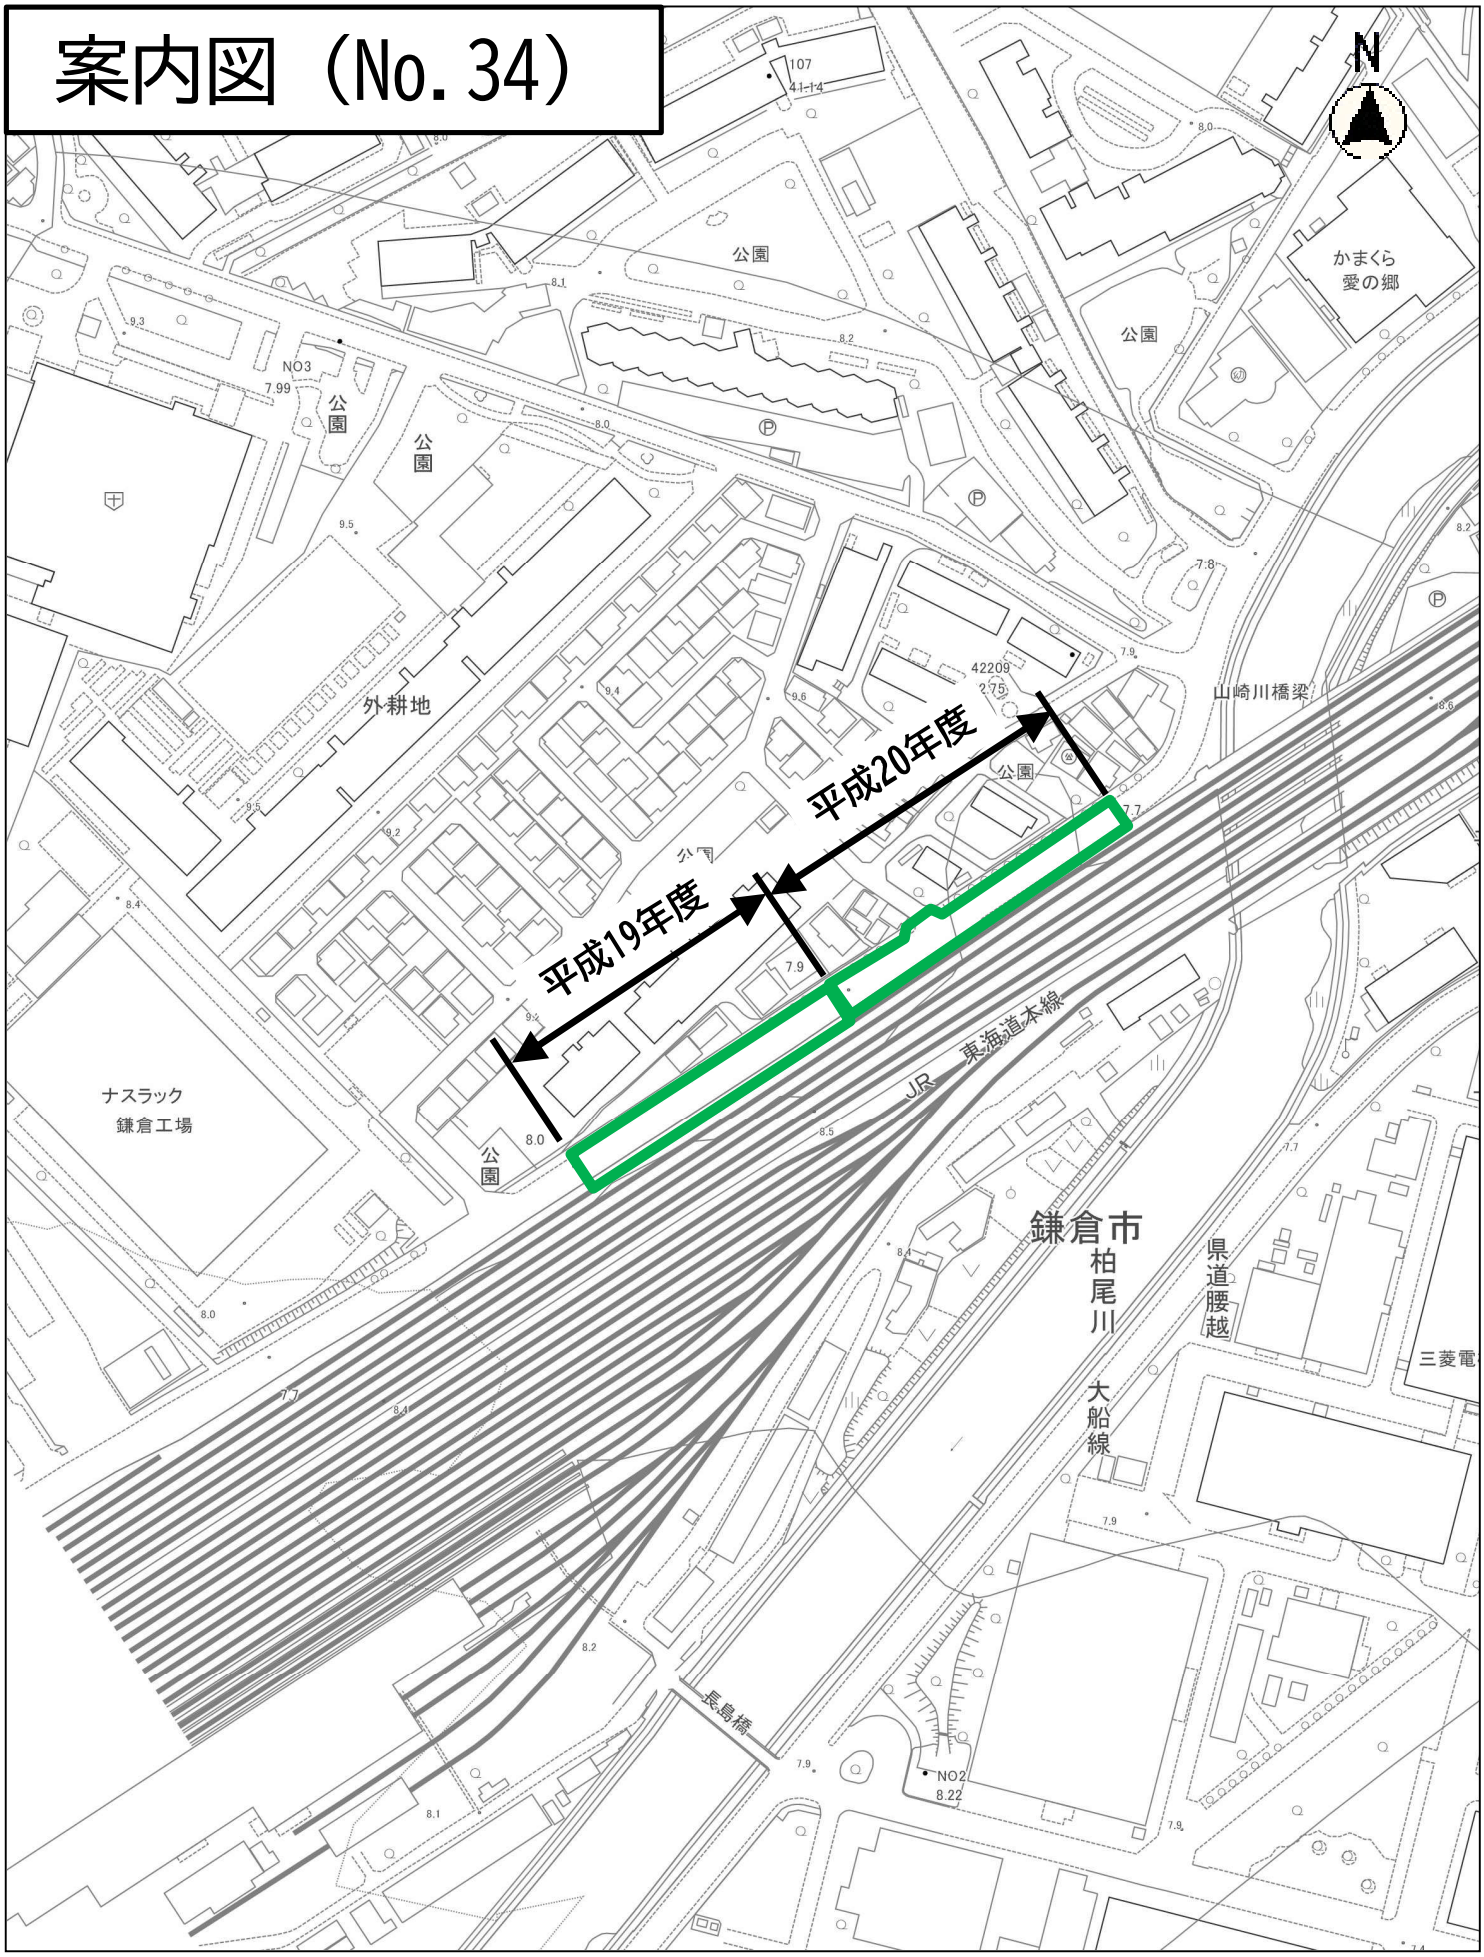

縮尺　1：2500

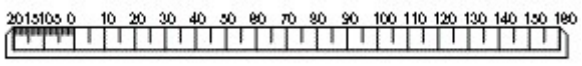

平　面　図　S=1/500

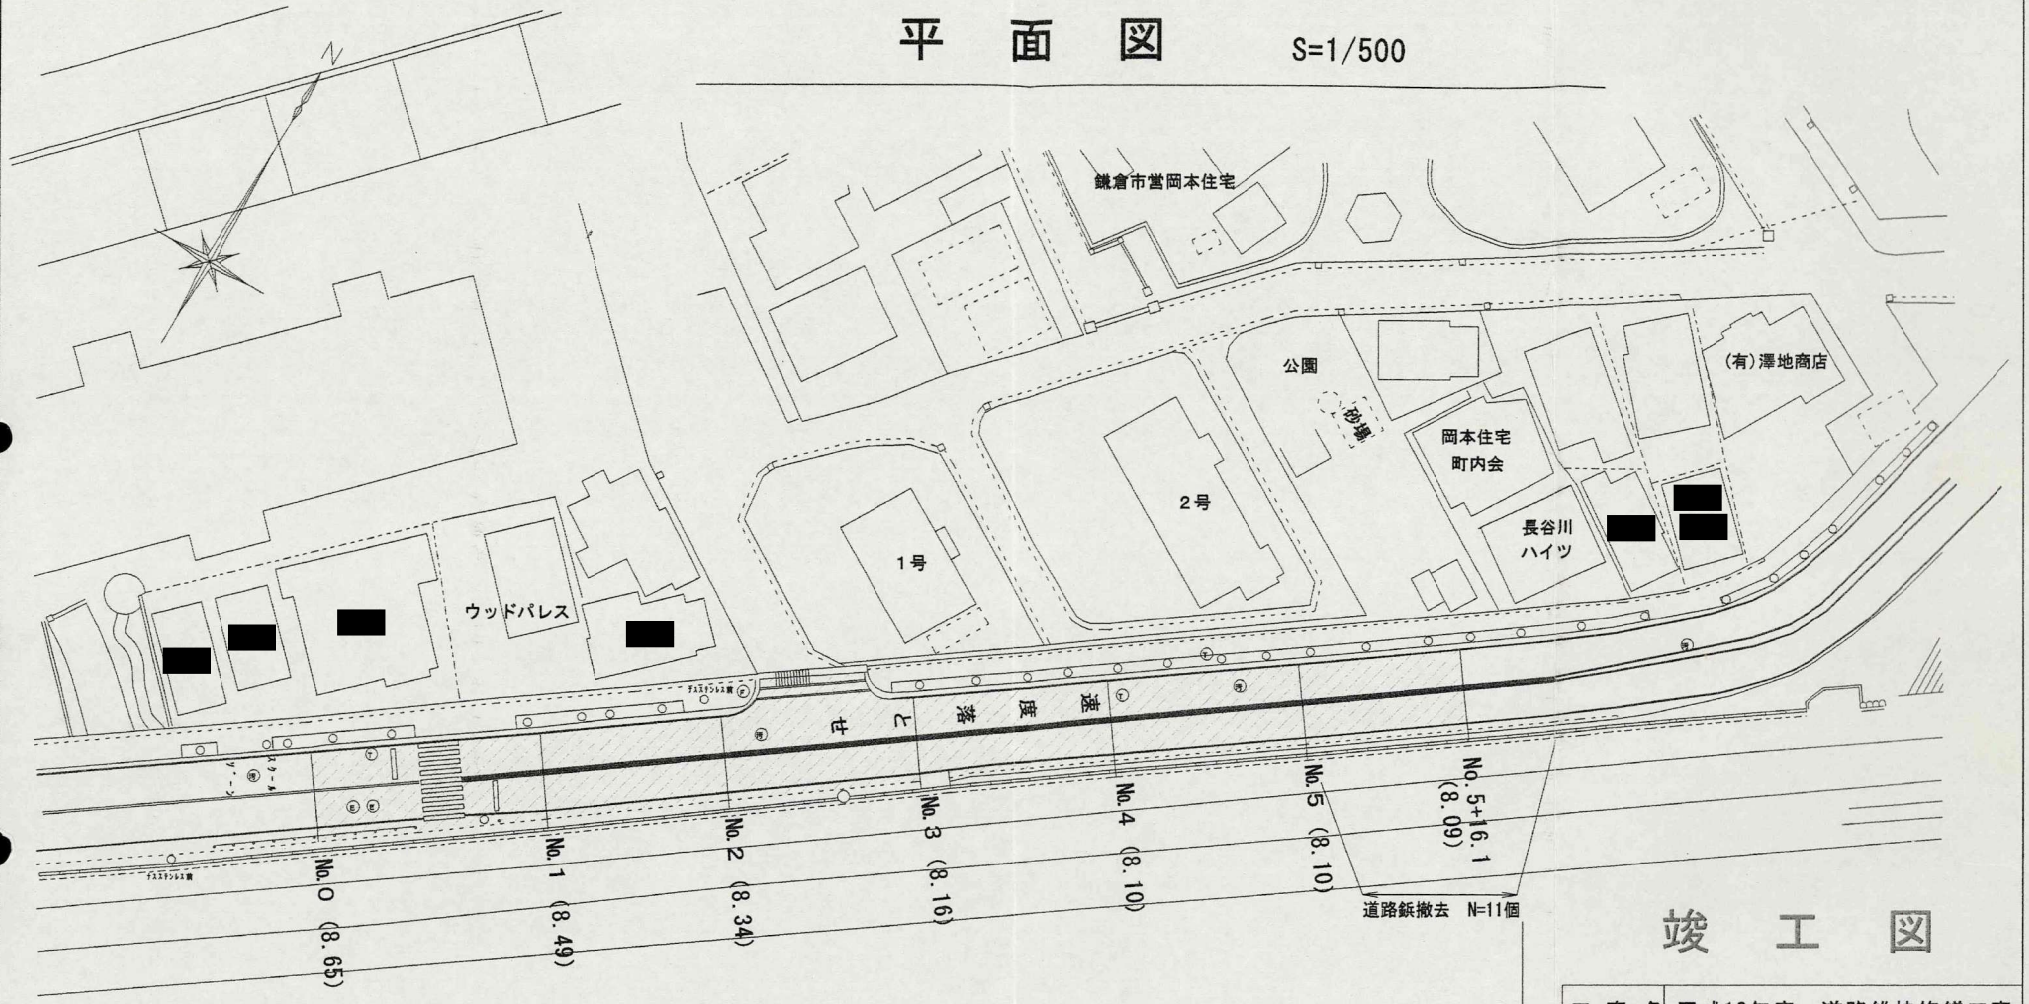

舗装工

表層：密粒度　改質Ⅱ　t=5cm　基層：SMA（砕石ﾏｽﾁｯｸ　改質Ⅱ）t=5cm　路盤：ｱｽﾌｧﾙﾄ安定処理　t=10cm

L=116.1m　W=8.00～8.65m　A=994.005㎡


竣　工　図

工事名	平成18年度　道路維持修繕工事		
路線名	市道054-000号線		
工事箇所	鎌倉市岡本１４５９番地　先		
図面名	平　面　図	縮尺	1/500
設計年月日	平成18年11月	図面番号	1/2


課長		課長補佐等		担当係長等		検図		担当	

鎌倉市役所　都市整備部　道路整備課

道 路 断 面 図　S=1/50

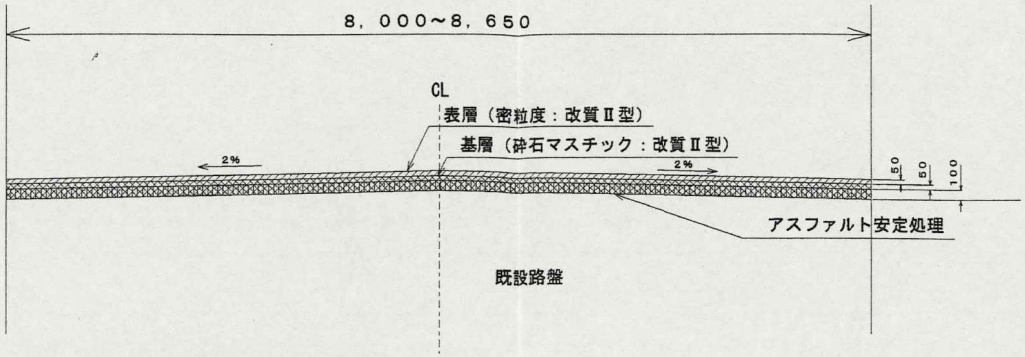

舗 装 構 成 図　S=1/10

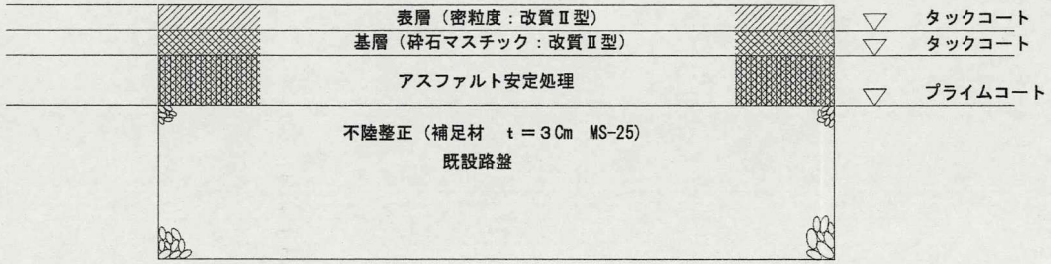


竣 工 図

工事名	平成18年度　道路維持修繕工事				
路線名	市道054-000号線				
工事箇所	鎌倉市岡本１４５９番地　先				
図面名	構　造　図			縮尺	1/500
設計年月日	平成18年11月	図面番号	2/2		

課長		課長補佐等		担当係長等		検図		担当	

鎌倉市役所　都市整備部　道路整備課

平面図

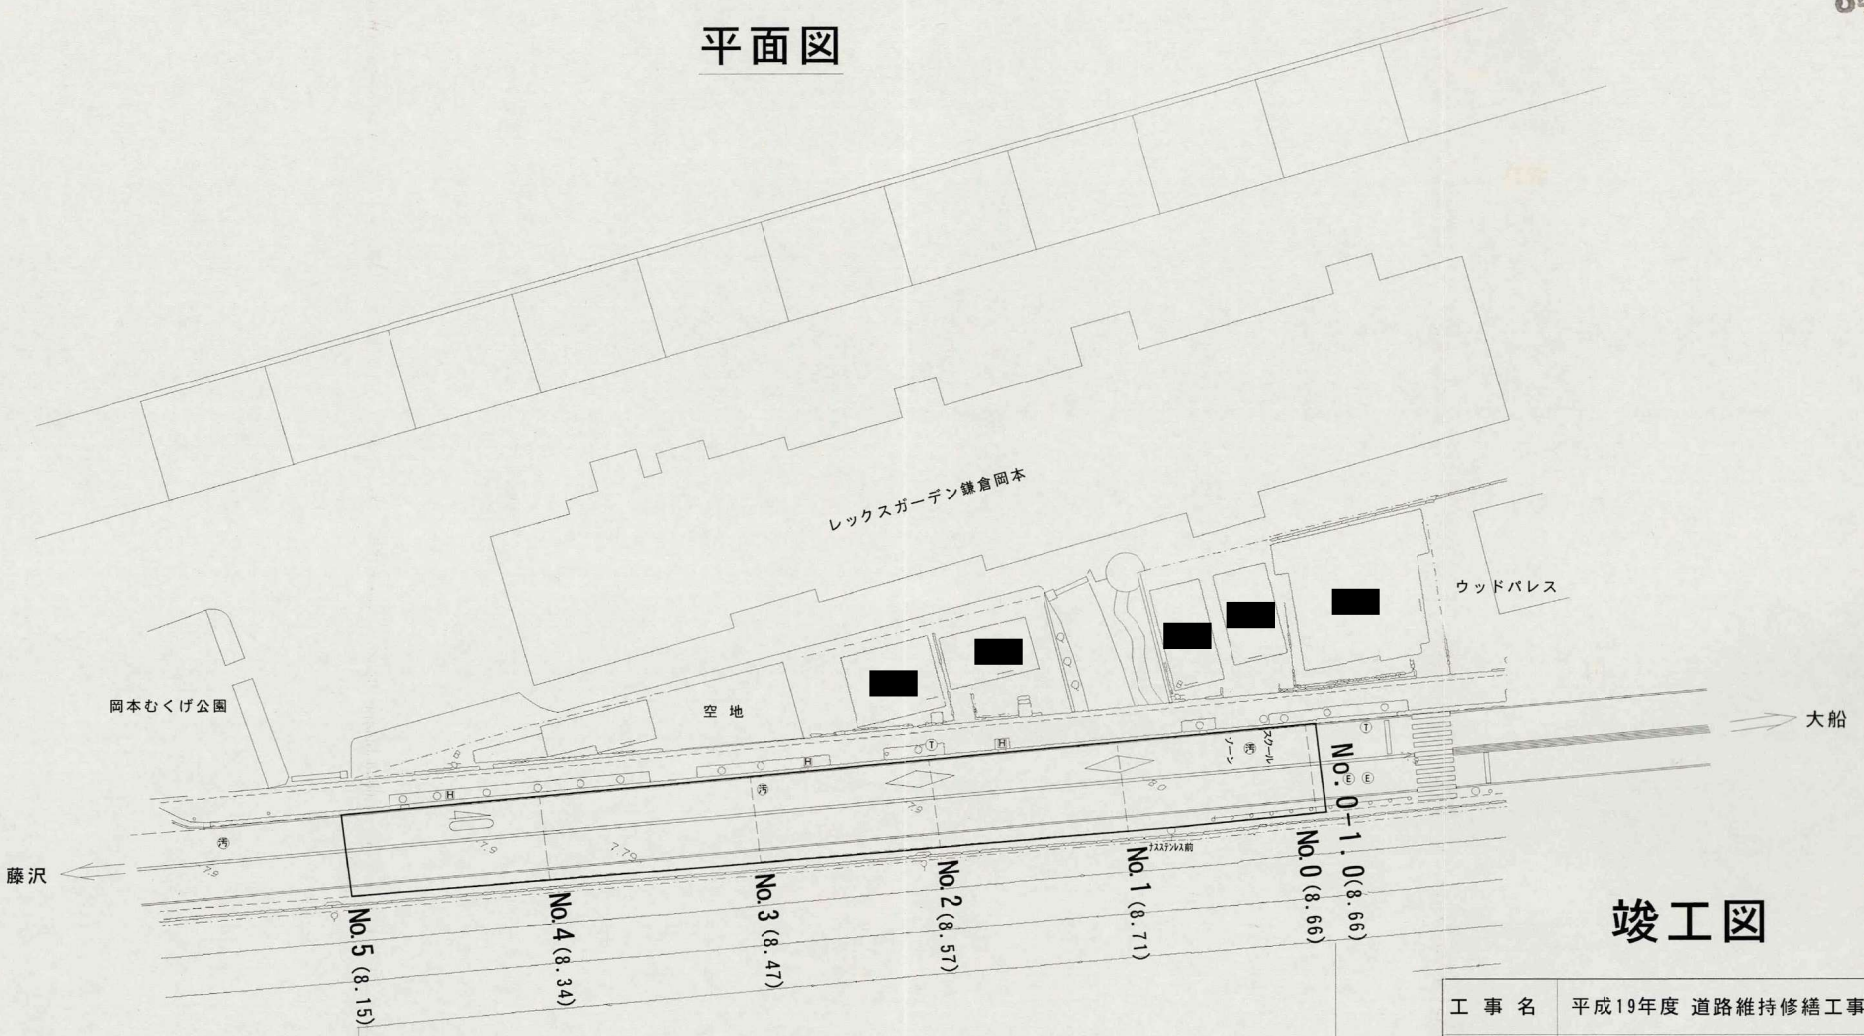

舗装工

表層：密粒度　改質Ⅱ　t=5cm
基層：SMA（砕石マスチック　改質Ⅱ）t=5cm
再生アスファルト安定処理　t=10cm
L=101.0m　W=8.15～8.71m　A=858㎡


竣工図

工事名	平成19年度 道路維持修繕工事		
路線名	市道054-000号線〔1級〕		
工事箇所	鎌倉市　岡本１６２２番地　先		
図面名	平面図	縮尺	1/500
設計年月日	平成19年6月	図面番号	1／2


課長	課長補佐等	担当係長等	検図	担当

鎌倉市役所　都市整備部　道路整備課

道　路　断　面　図　S=1/50

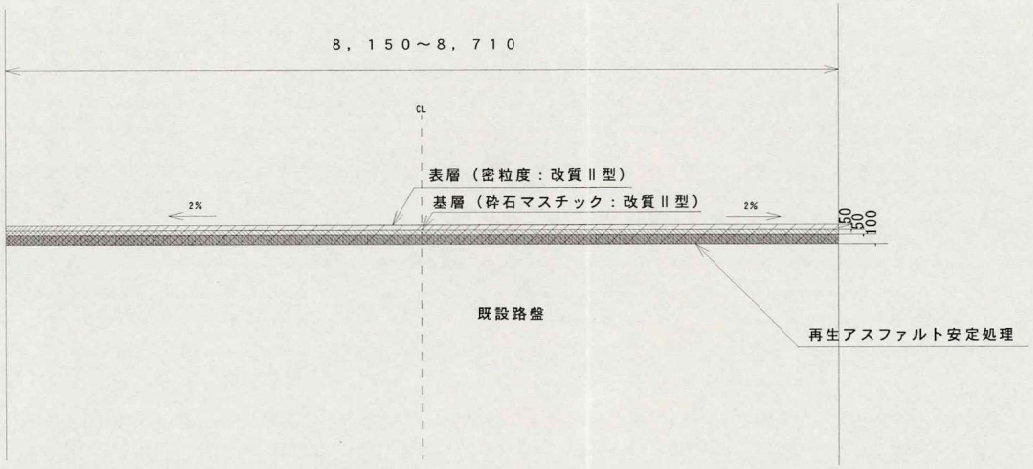

舗　装　構　成　図　S=1/10

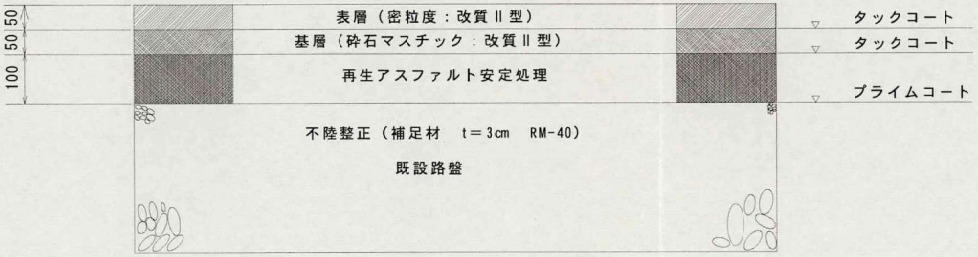

竣工図

工事名	平成19年度　道路維持修繕工事		
路線名	市道054-000号線〔1級〕		
工事箇所	鎌倉市　岡本１６２２番地　先		
図面名	構　造　図	縮尺	図　示
設計年月日	平成19年6月	図面番号	2／2

課長		課長補佐等		担当係長等		検図		担当	

鎌倉市役所　都市整備部　道路整備課