
案内図（No.49）

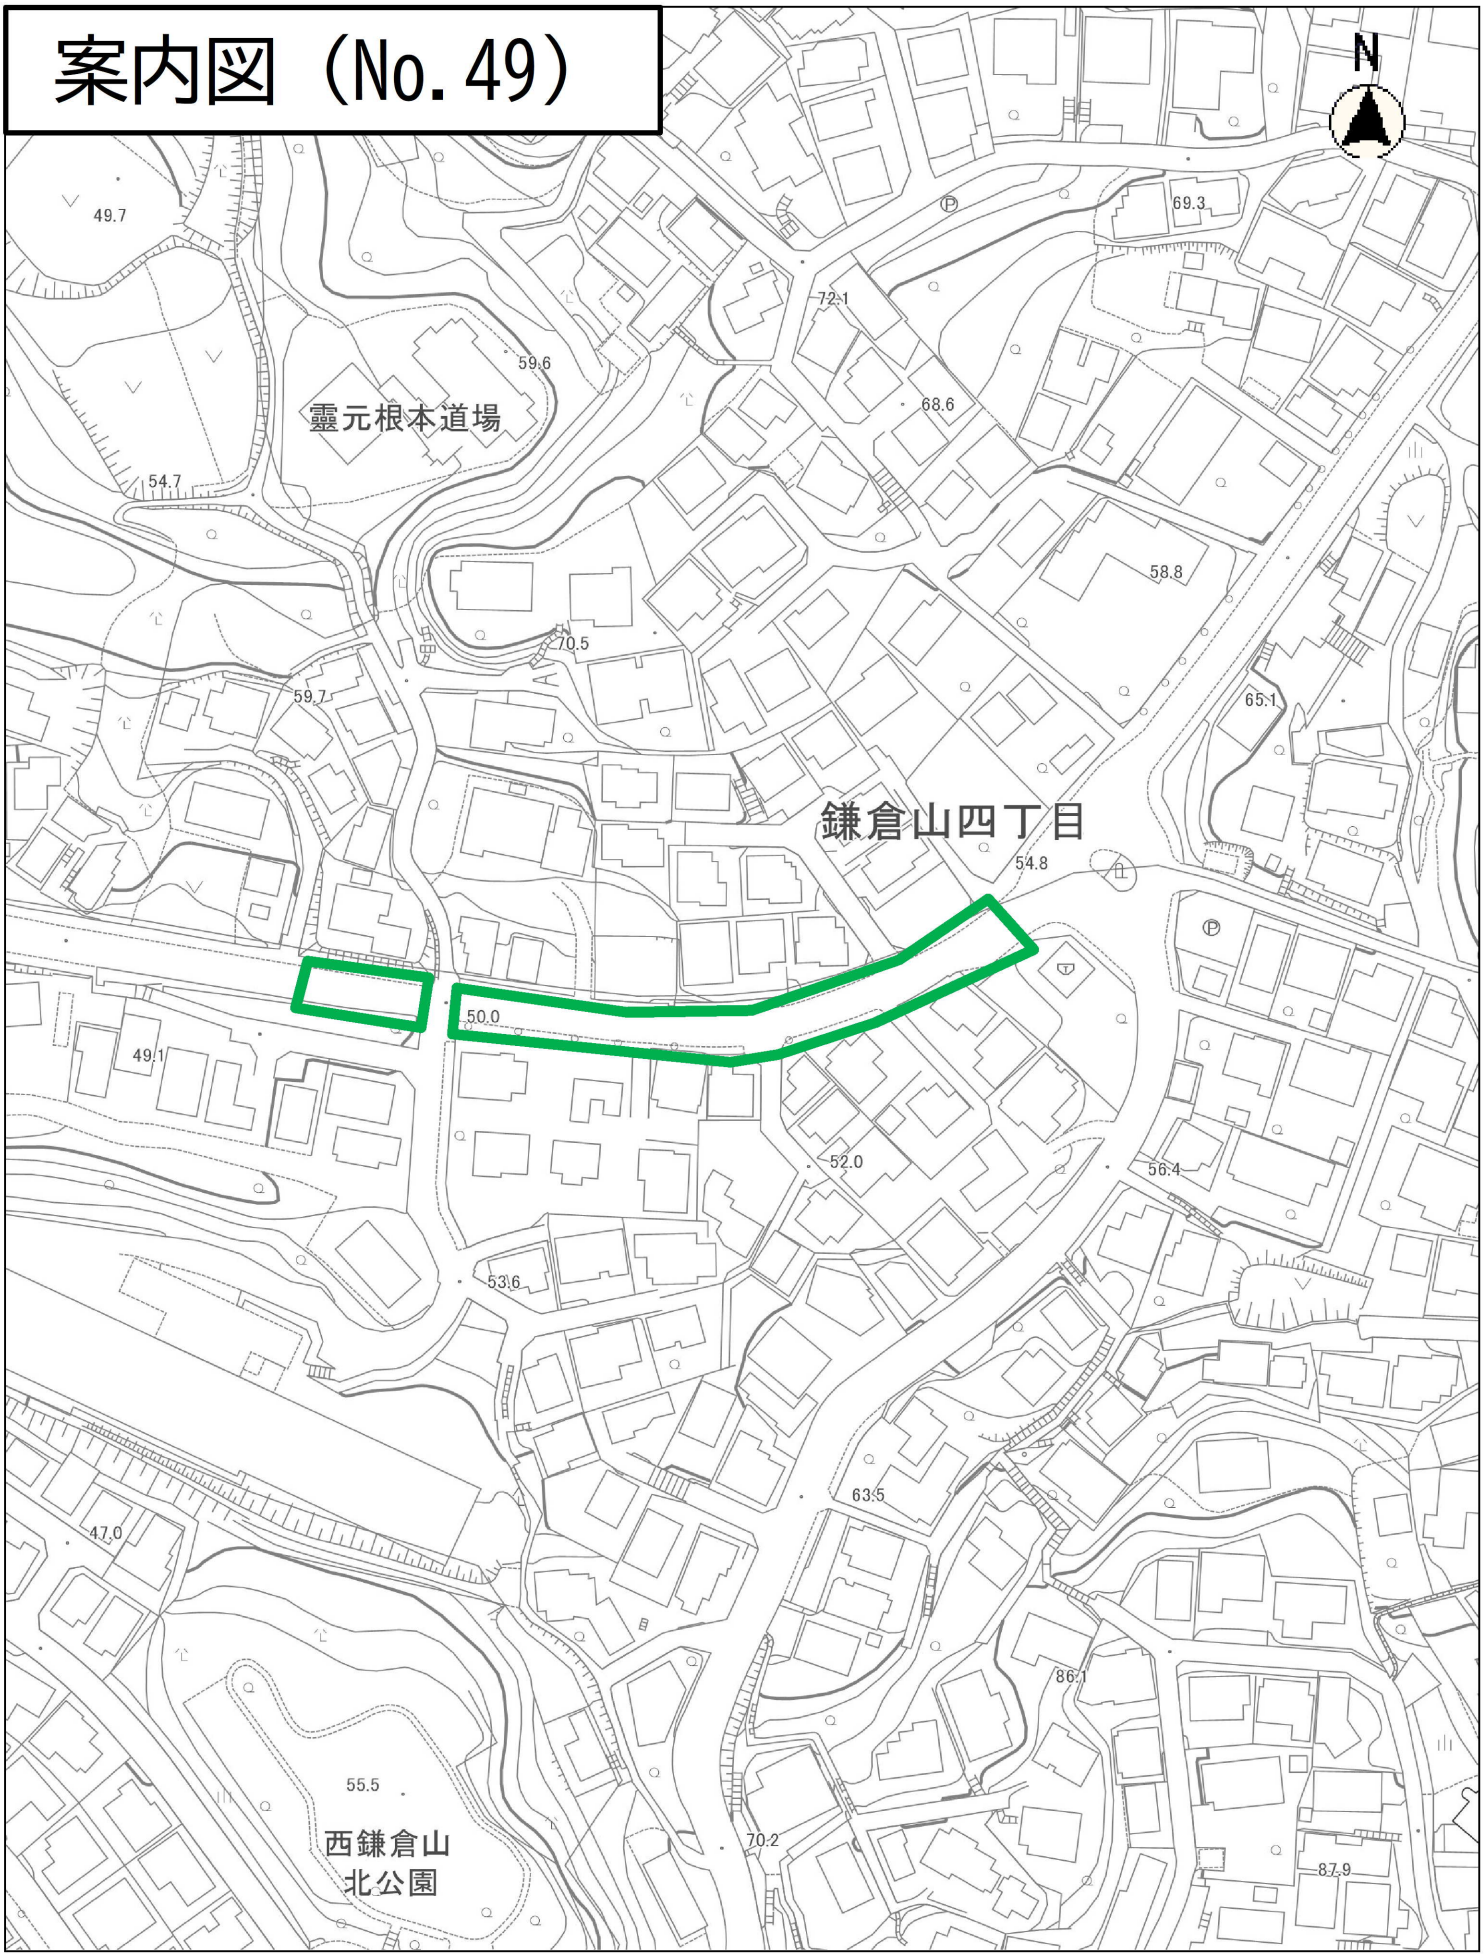


縮尺　1：1500

10 5 0 10 20 30 40 50 60 70 80


平面図　S=1/500
［鎌倉山工区］

完成図

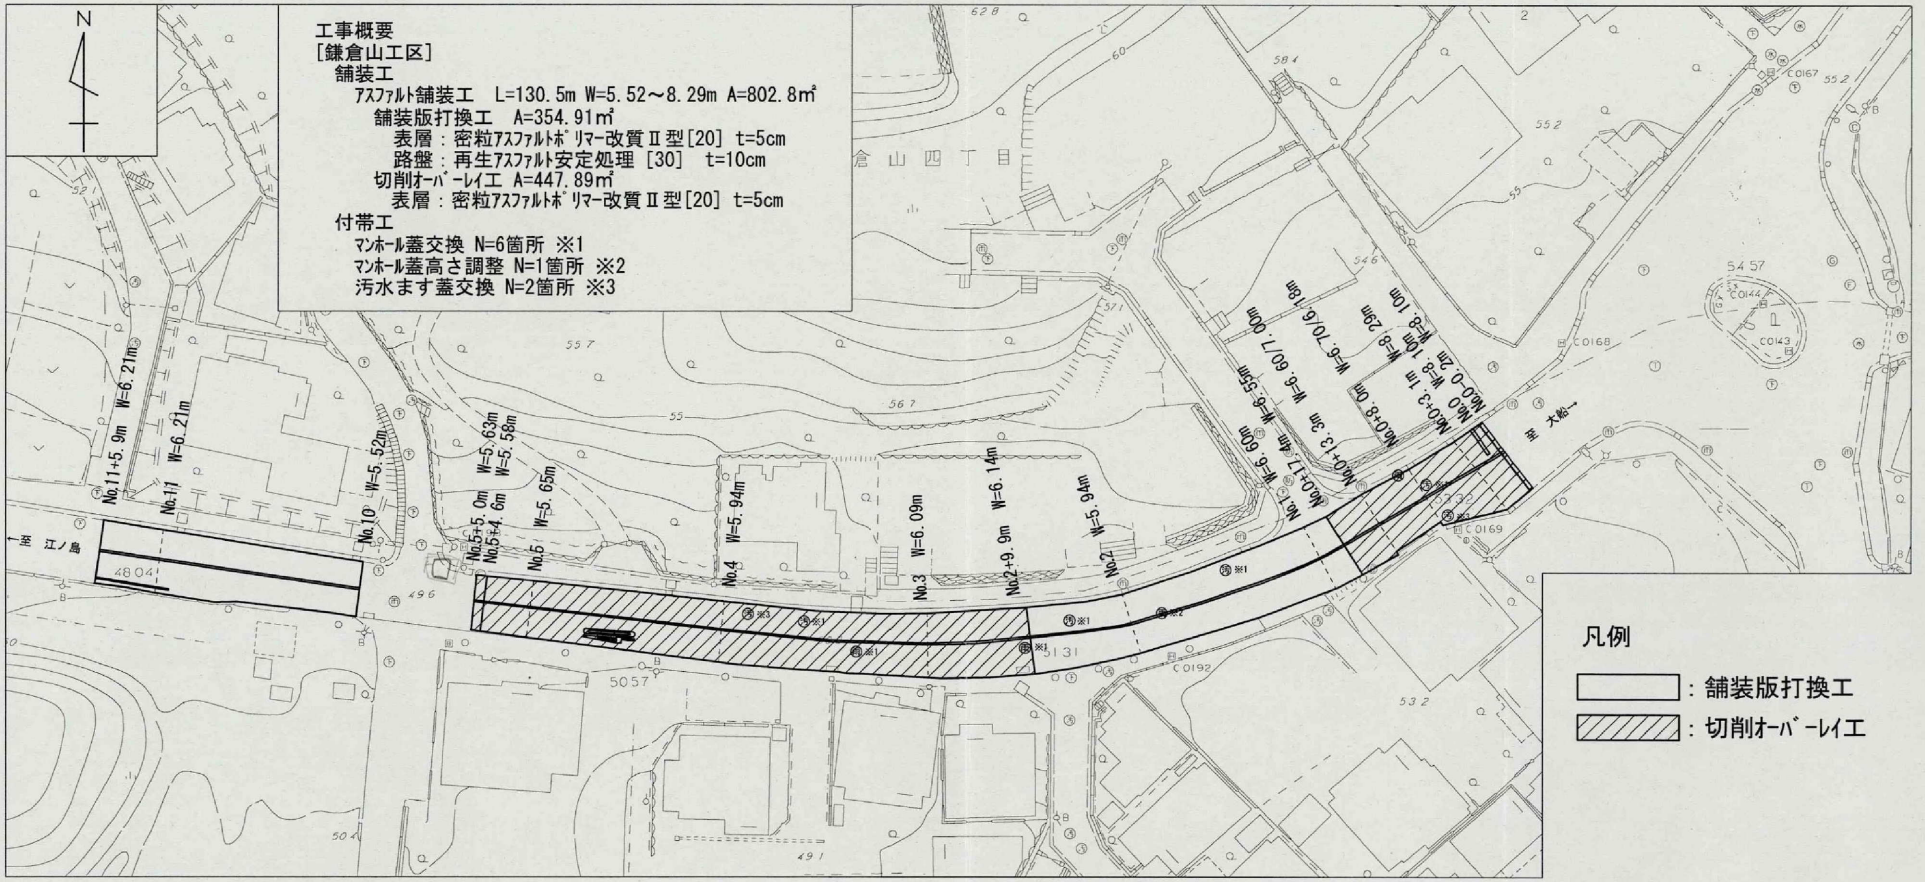


注）区画線は，現況復旧とする。ただし。規格の変更が必要な場合は、監督職員と協議すること。

道路標準横断面図［鎌倉山工区］ S=1/50
舗装版打換工

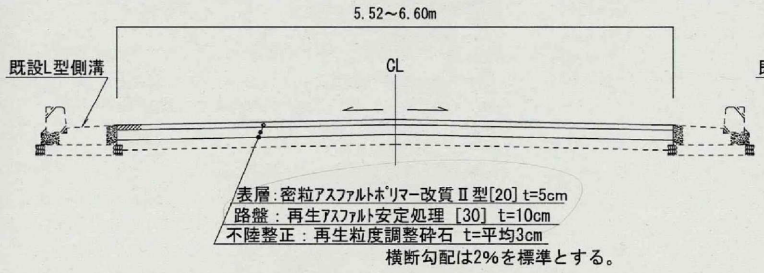

横断勾配は2%を標準とする。

道路標準横断面図［鎌倉山工区］ S=1/50
切削ｵｰﾊﾞｰﾚｲ工

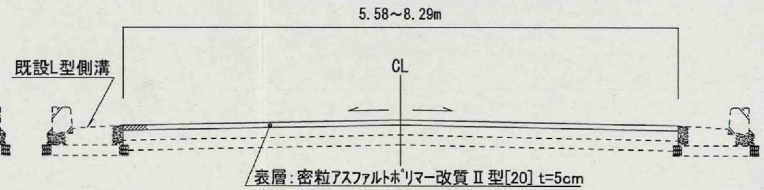

横断勾配は2%を標準とする。

年度	令和3年度	工事名	道路維持修繕工事
路線名	市道055－000号線		
工事箇所	鎌倉市鎌倉山三丁目18番　先外		
図面名	平面図［鎌倉山工区］・道路標準横断面図［鎌倉山工区］	縮尺	図示
設計年月日	令和3年［2021年］10月	図面番号	1 ／ 3

課長		課長代理等		課長補佐等		担当係長等		検図		担当	

鎌倉市　都市整備部　道路課